


DOORSNEDE IIB'

LEGENDE

- METSELWERK SNELBOUW
- BETON
- PARAMENTSTEEN
- METSELWERK CELLENBETON
- CEMENTGEBONDEN CHAPE
- METSELWERK GIPSSTEEN
- BESTAANDE CONSTRUCTIE
- STIJLWAND
- ISOLATIE

+0.59 +0.59
PEIL AFGEWERKT / RUWBOUW

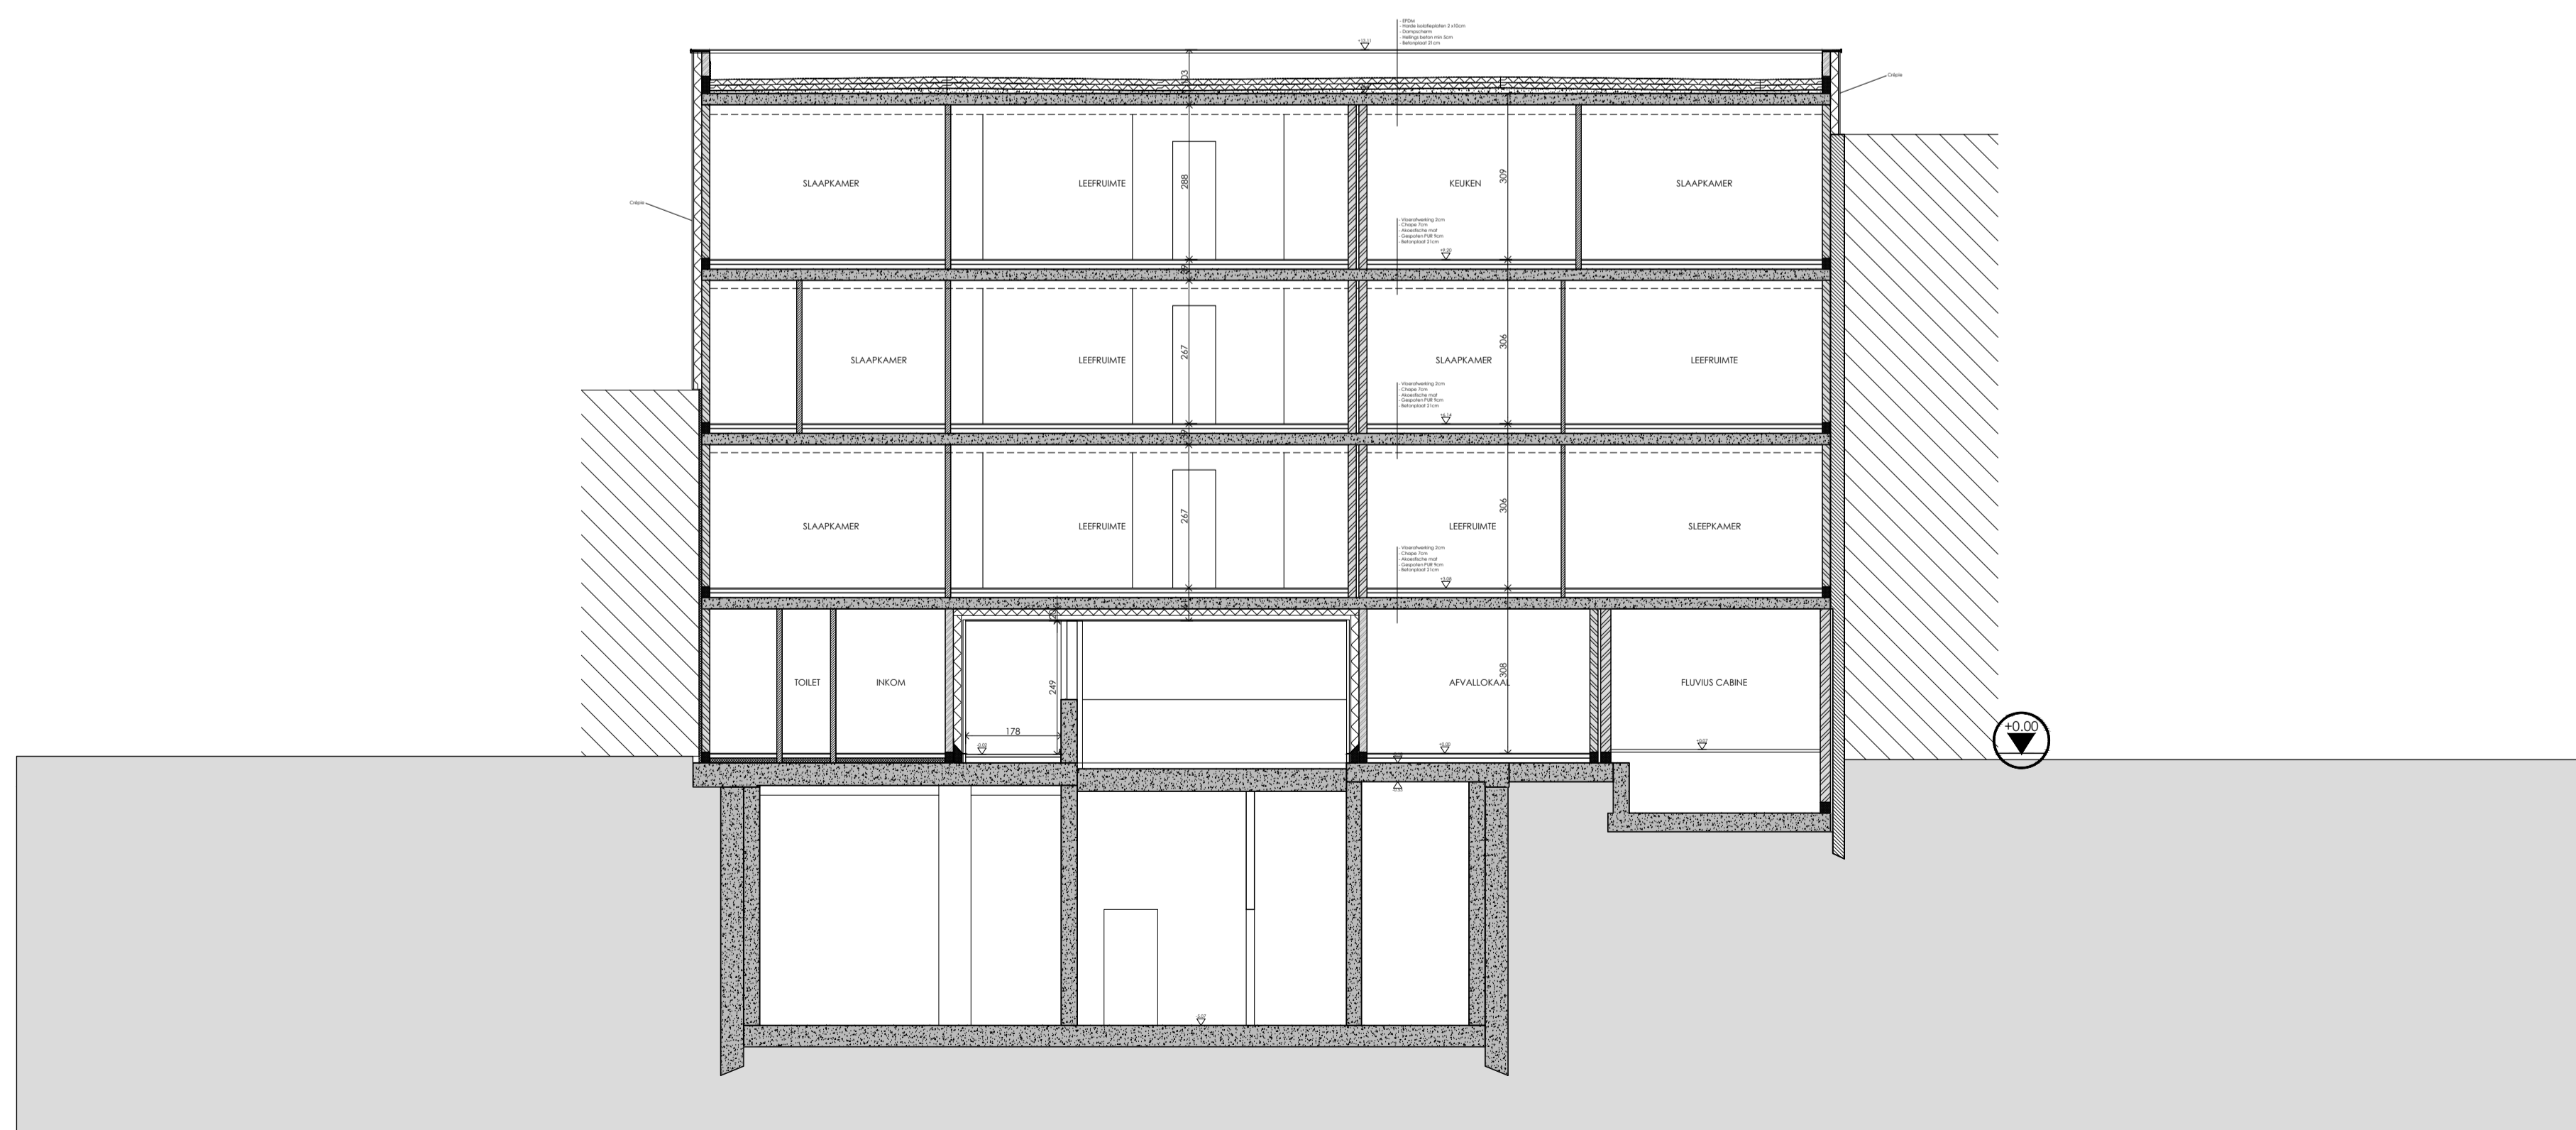

DOORSNEDE IIC'

BOUWHEER	FENIXCO NV Brusselssteenweg 119 9090 MELLE	HANDEKENING
BOUWHEER	 NOAN NV Kortrijksesteenweg 944 9000 GENT	
ARCHITECT	 BONTINCK ARCHITECTURE AND ENGINEERING NV OTTERGEMSESTEENWEG-ZUID 808 A31 BE-9000 GENT BELGIUM T +32 9 225 01 74 F +32 9 225 64 14 STUDEGROEP@BONTINCK.BIZ WWW.BONTINCK.BIZ	
INGENIEUR STABILITEIT		
INGENIEUR TECHNIEKEN		

GANDHON
 Vernieuwbouw en afbraak van bestaande bebouwing.
 Bouwen van meergezinswoningen met ondergrondse parkeergarage.
 KADASTRALE GEGEVENS: Afd.9 sectie I nr. 774b3 & 775110 & 778b2
 LIGGING: Meersstraat 138 - 9000 GENT

Doorsnedes nieuwe toestand (N)

REVISIES			DOSSIER: 1308/15
INDEX	DATUM	OMSCHRIJVING	SCHAAL: 1/100
A	21/02/2024	As-built	
			UITV
			NUMMER