


Bestaande WADI:
Inhoud: 4.675l
Oppervlakte: 46,75m²
Diepte: 0,1m
Dakopp: 648m²

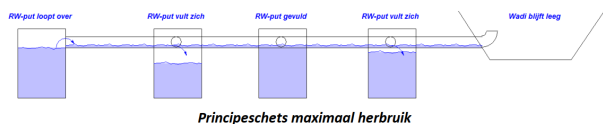

De bestaande overloopleiding van de regenwaterputten is zo geconcipeerd dat deze bij het overlopen van 1 regenwaterput eerst de andere regenputten op deze leiding vult, alvorens over te lopen in de wadi.

Projectzone

Huis nummer 24

DANCO 31/19

28 WONINGEN (17) - Gentbrugge

Blok B

AS-BUILT

FUNDERINGS- en RIOLERINGSPLAN

DE TEGELEN
DAN CO - RIBA
DAVID DE VRIJDE
KLEIPLEN
1997 - 2004

