

PERZIKSTRAAT 30 - 9000 GENT

Te vernieuwen toestand :

14 cm EPS isolatie met lambda waarde 0.031
Uitvlakkingsmortel met wapeningsgaas (6-7 mm)
eindafwerking beneden verdieping:

Ayous thermowood triple:
Totale opbouw = ~~16 - 17~~ cm 14 cm


eindafwerking boven verdieping:
Meldorfer steenstrips (8 mm)
totale opbouw ~~15 - 16~~ cm 14 cm

Vensterbanken in arduin
Verheven deel blijft verheven

bij verheven deel wordt de totale isolatielaag vanaf de rooilijn:
 $11 + 14 = 25$ cm

Er worden geen gevelopeningen bijgemaakt, gewijzigd of dichtgemaakt.

**ZIE BIJZONDERE
VOORWAARDE(N)**

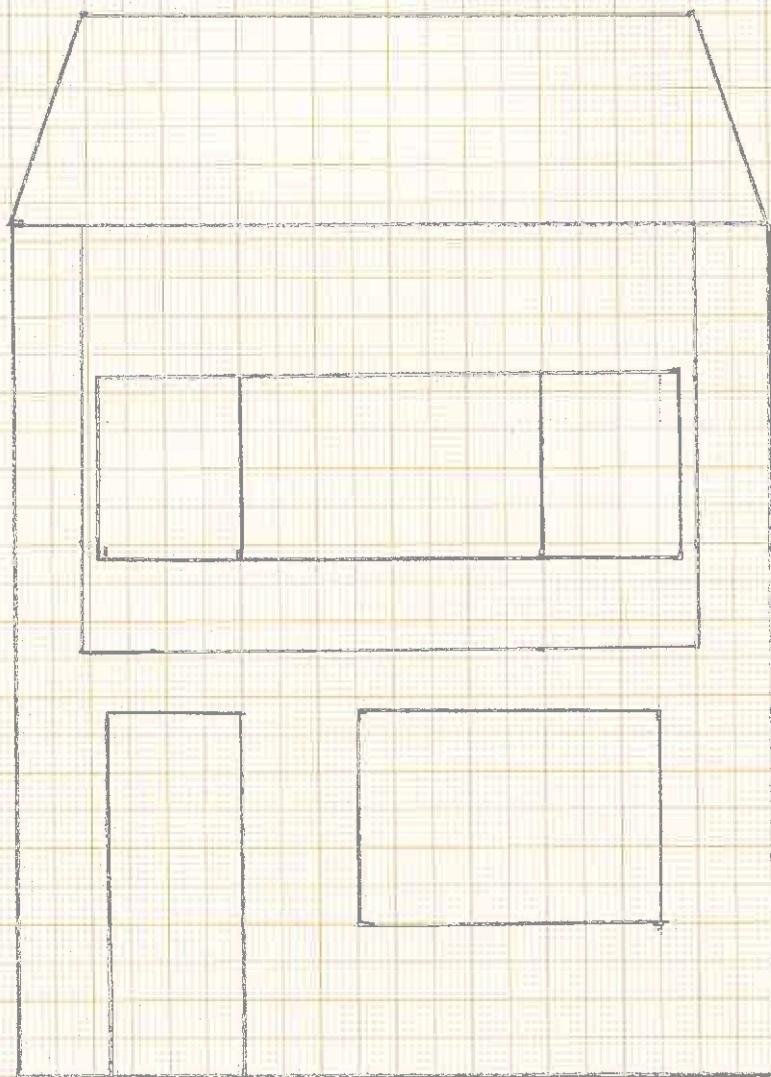

Schaal 1/50