

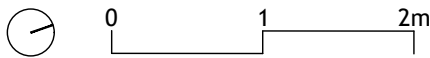


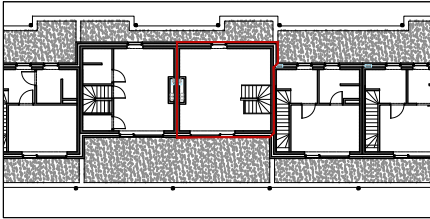



Purple Maple

As built 28/06/2023
Woning 8
NIVEAU 2

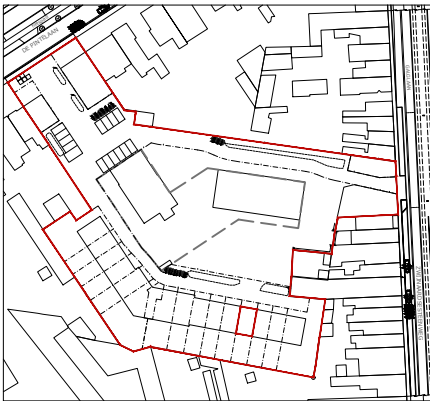

MG Real Estate

Grondplan: 2de verdieping, bestaande toestand

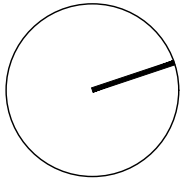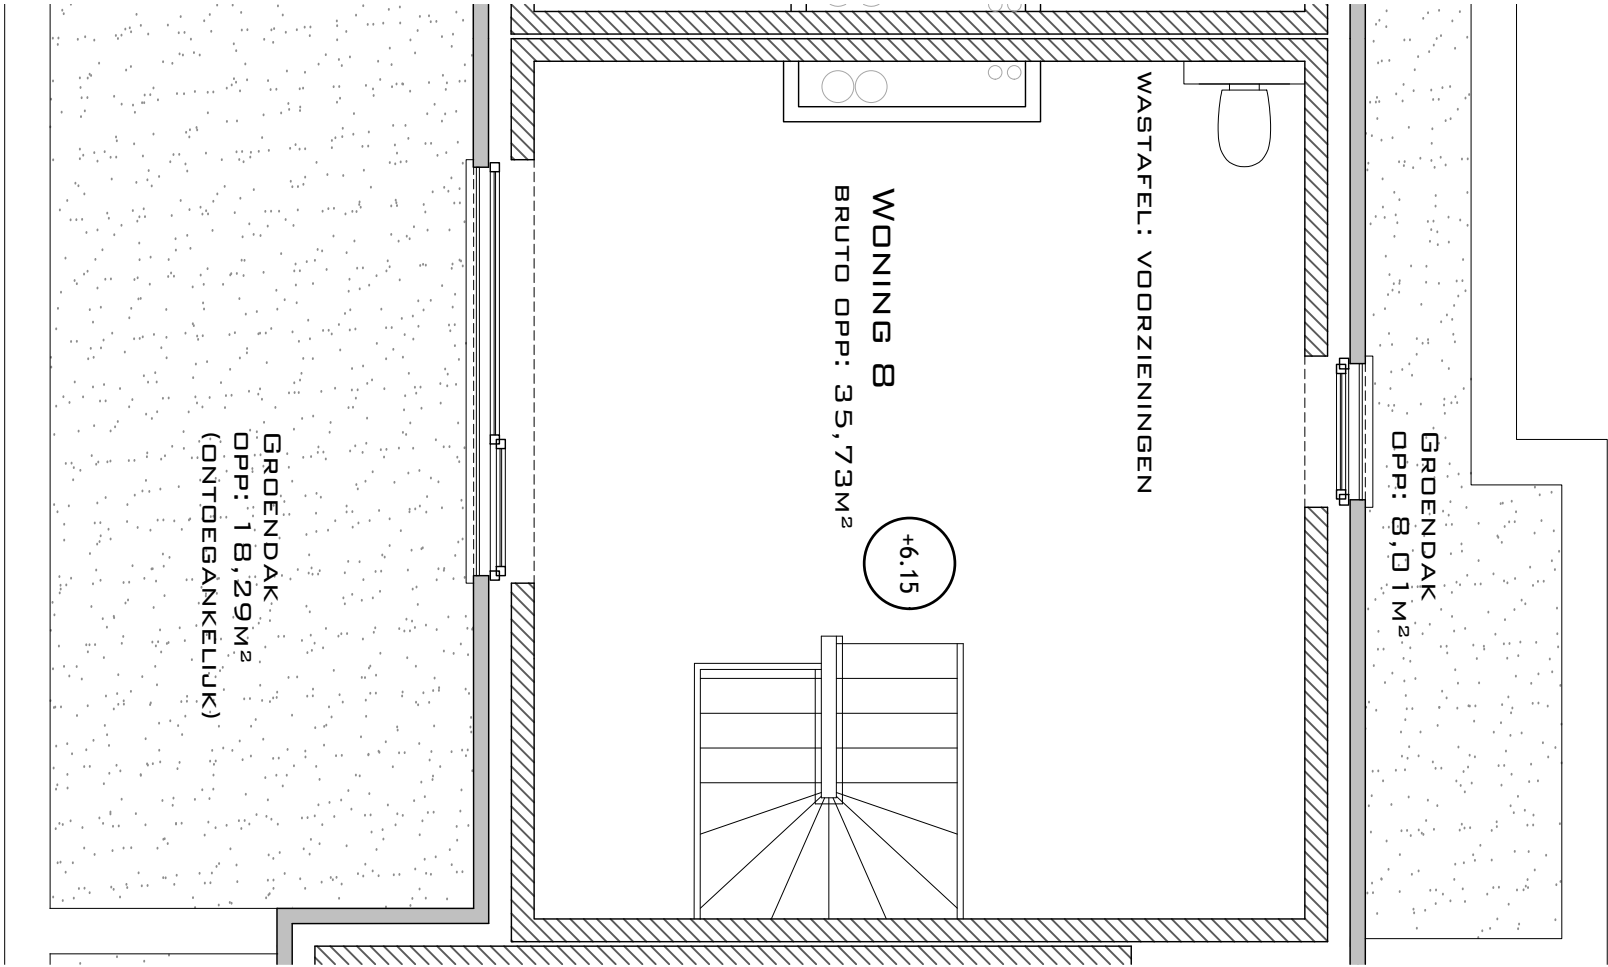

De afmetingen en oppervlaktes op de verkoopplannen zijn bij benadering. (bijvoorbeeld wijzigingen door locatie kokers, leidingen, draagstructuren...) In de berging is er steeds een zone voorbehouden voor de plaatsing van technische installaties. Het meubilair inclusief ingemaakte kasten zijn niet inbegrepen en worden touter ter illustratie afgebeeld. Detailplannen keuken en sanitair worden voorgelegd bij projectleverancier.