




Purple Maple

As built 28/06/2023


Woning 8

NIVEAU 2

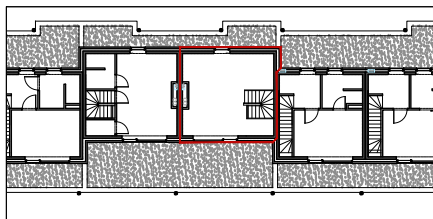

MG Real Estate

Grondplan: 2de verdieping, nieuwe toestand

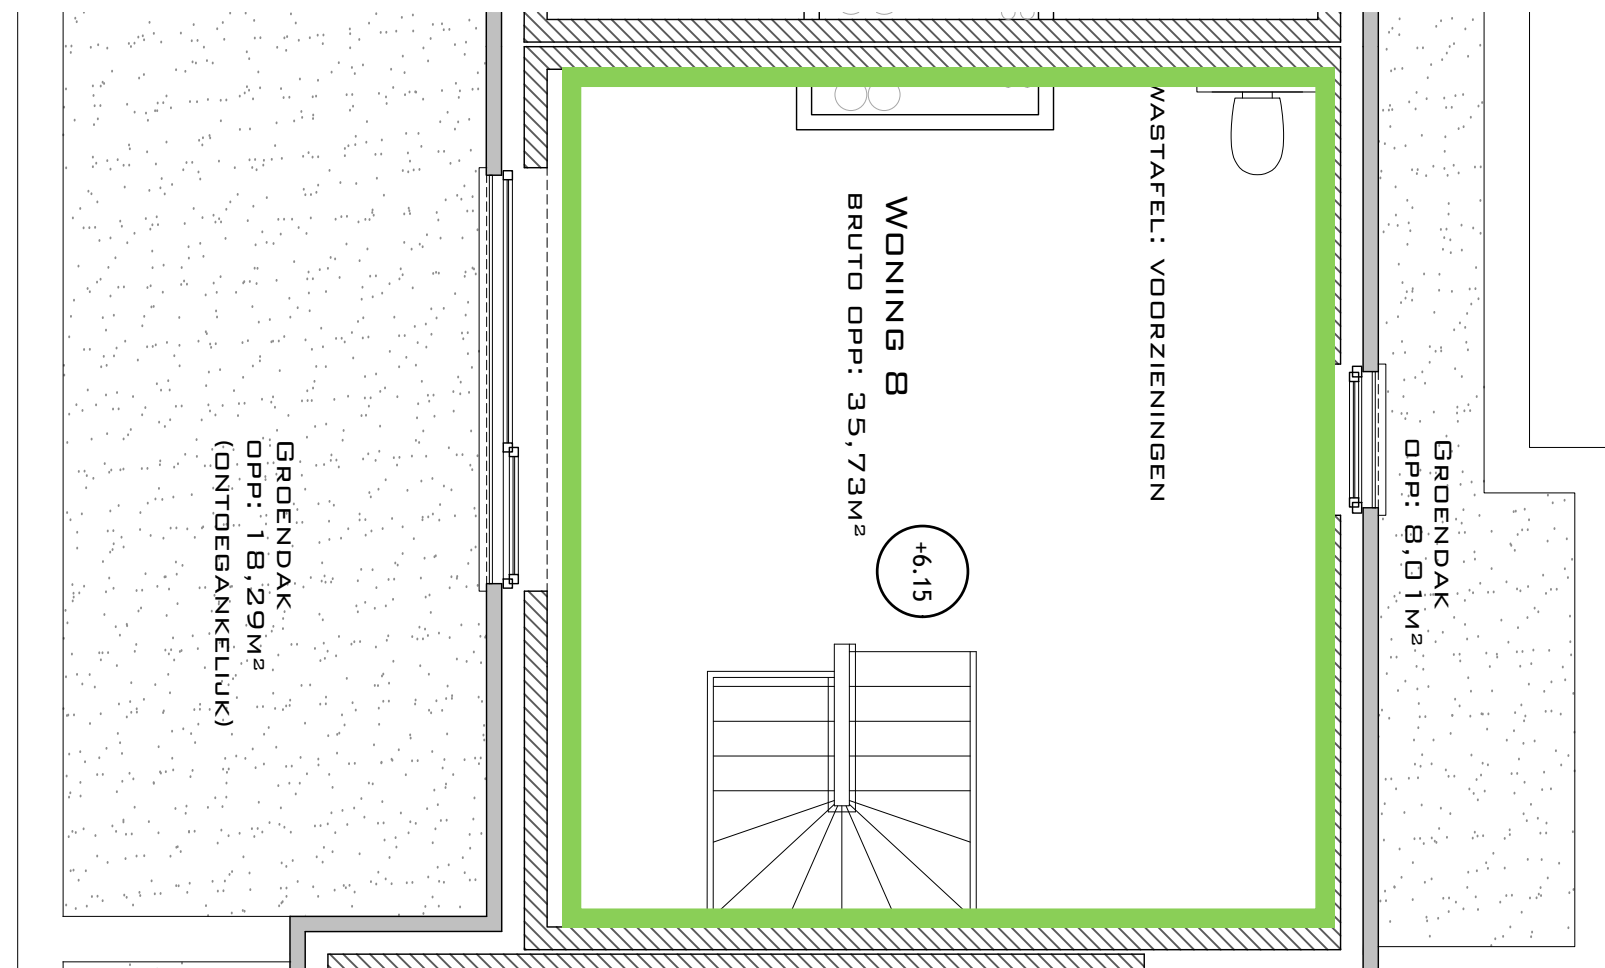

**ZIE BIJZONDERE
VOORWAARDE(N)**

