



**ZIE BIJZONDERE
VOORWAARDE(N)**

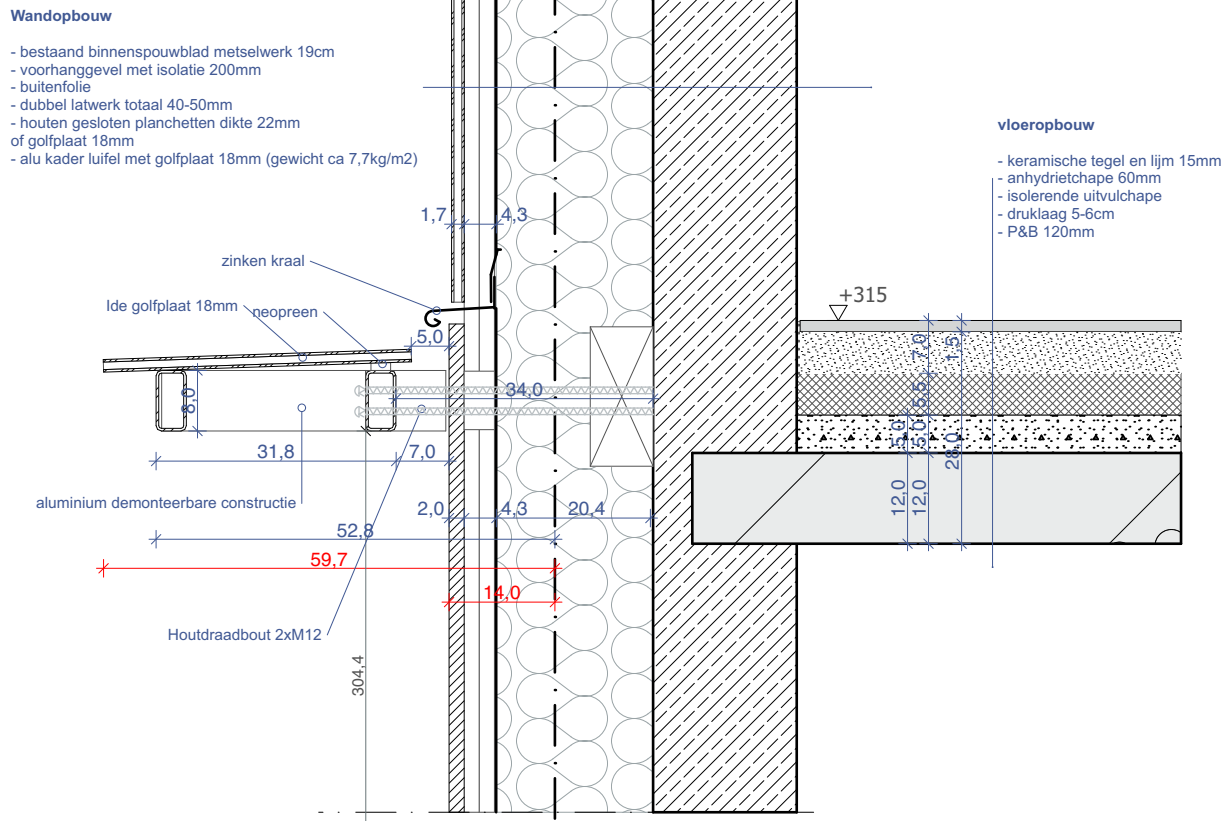

verticale snede over gevel

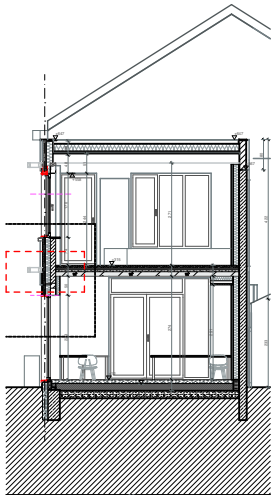

durv

architecten & ontwerpers bv

T +32 (0)9 273 61 76 - info@durvontwerpers.be
kantoor: Tolhuislaan 159 | B 9000 Gent
admin.zetel: Perzikstraat 29 | B 9000 Gent
 BTW: BE 0650 804 078

Alle maten zijn indicatief en dienen voor aanvang van de werken door de aannemer te worden gecontroleerd. Stabiliteitswerken cfr studie ir, huidige plannen zijn hiervoor louter indicatief.

stedenbouwkundige vergunningsaanvraag bis

Detail, Doorsnede F-F

durv architecten & ontwerpers

druifstraat 2
9000 Gent

BA_druif_S_N_FF_details

datum: 24/10/2025 schaal : 1:10,

~~tuifets~~

~~1,200~~