


GRONDPLAN NIEUWE TOESTAND + aanduiding foto's


Appartement:
B2/V2/23

**ZIE BIJZONDERE
VOORWAARDE(N)**

Plan schaal 1/100 (1cm = 1m)
Aanduiding gemaakte foto's te vinden op andere plan

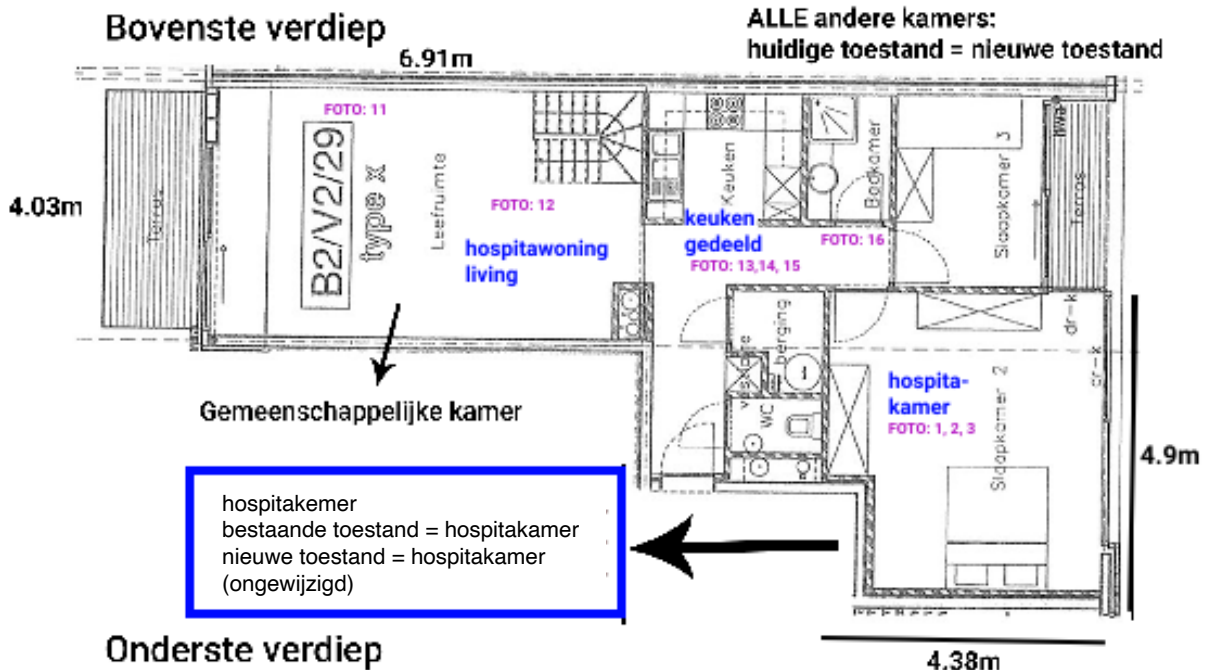

Onderste verdiep

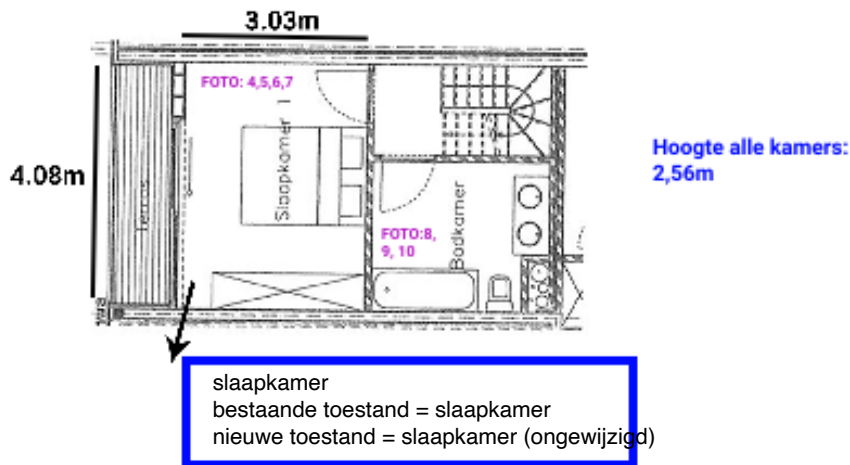

Boucart

Appartementen

schaal 1/100

ADRES BOUWPLAATS/KADASTERGEGEVENS: Forelstraat 6 bus 202, 9000 Gent

SOORT PLAN: GRONDPLAN BOVENSTE + ONDERSTE VERDIEP

TOESTAND: ~~BESTAAND~~/~~NIEUW~~/~~ANDERE~~/

NAAM AANVRAGER: Benoît Boucart

HANDTEKENING:

SCHAAL: zie plan hierboven

BB