




Wijzigingen t.o.v. vergunde dossier:

- Kleurengamma - zie legende architectuur en beelden.
- De materialisering van de plint wordt gewijzigd. De gevel van de fietsstalling onder de helling is vervaardigd in zichtbeton in plaats van in geperforeerd plaatmateriaal.
- De "vitriobox" wordt toegevoegd boven de inrit.
- De materialisering van parking +2 +3 en niveau +4 +4.5 wordt aangepast. Geen borstweringen en gevels in geperforeerde plaatmateriaal. De borstwering op de parkingniveau wordt een minimalistische zwarte spijlen balustrade. De kleur sluit aan bij de overige buitenschrijnwerken in het gebouw.
- Niveau +4 +4.5 krijgen dezelfde materialisering als de bovenliggende kantoorniveau +05 tem +08.
- De vormgeving onderscheidt niveau +4 en +4.5 steeds. De verticale richting wordt geaccentueerd.
- Het overige gabarit van het gebouw blijft ongewijzigd. De dakrand is nu 30cm lager TAW.

www.B2Ai.com
 Rue J. Jordanstraat 18a, B-1000 Brussel-Ruelesles | T +32 2 641 88 00 | E info@B2Ai.com
 Bellevue 5, B-8050 Ledeberg (Gent) | T +32 9 210 17 10
 Westwing Park, Kwoadestraat +03A5 1, B-8800 Rosendale | T +32 31 31 11 53
 BURGO II & ARCHITECT - SCRL | Maatschappij met zwaartepunt Brussel | BE 0834 075 680 | RPR Brussel
 In samenwerking met SVR architects - Volhardingstraat 20 - 2020 Antwerpen

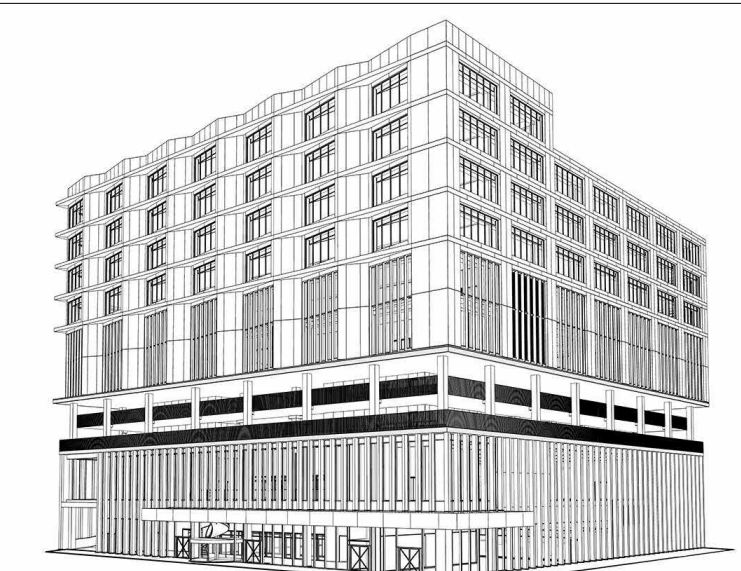

Ontwerp | Projet
IPES | Ouverture

Bouwplaats | Chantier
 Kottrijke Steenweg nrs. 1061-1063-1067-1069-1071-1079-1081
 9051 Gent / Sint-Denijs-Westrem - België

Opdrachtgever | Maitre d'ouvrage
 Ouverture Invest BV
 Kottrijke Steenweg 1097 / D
 9051 Gent / Sint-Denijs-Westrem - België

3 - Permit
AR - Architect
000 - Architecture
Ouverture

G
gevel oost

OA | AC JVDV PA | AP BGZ DOSSIER **15-127**

G

Schaal | Échelle 1/100

PLAN NUMBER **3_AR_000_XX_DE_E01**

Index
 0 17.03.2021
 a 30.09.2023
 b 08.07.2025

Wijzigingen | Modifications
 Regularisatie
 As-built

Tekenaar | Dessinateur
 Author
 jdarbgz

Gevel Oost

Goedgekeurd en voor akkoord ondertekend / Approuvé et signé pour accord :
 Opdrachtgever | Maitre d'ouvrage Aannemer | Entrepreneur Architect | Architecte

Architect | Architecte