


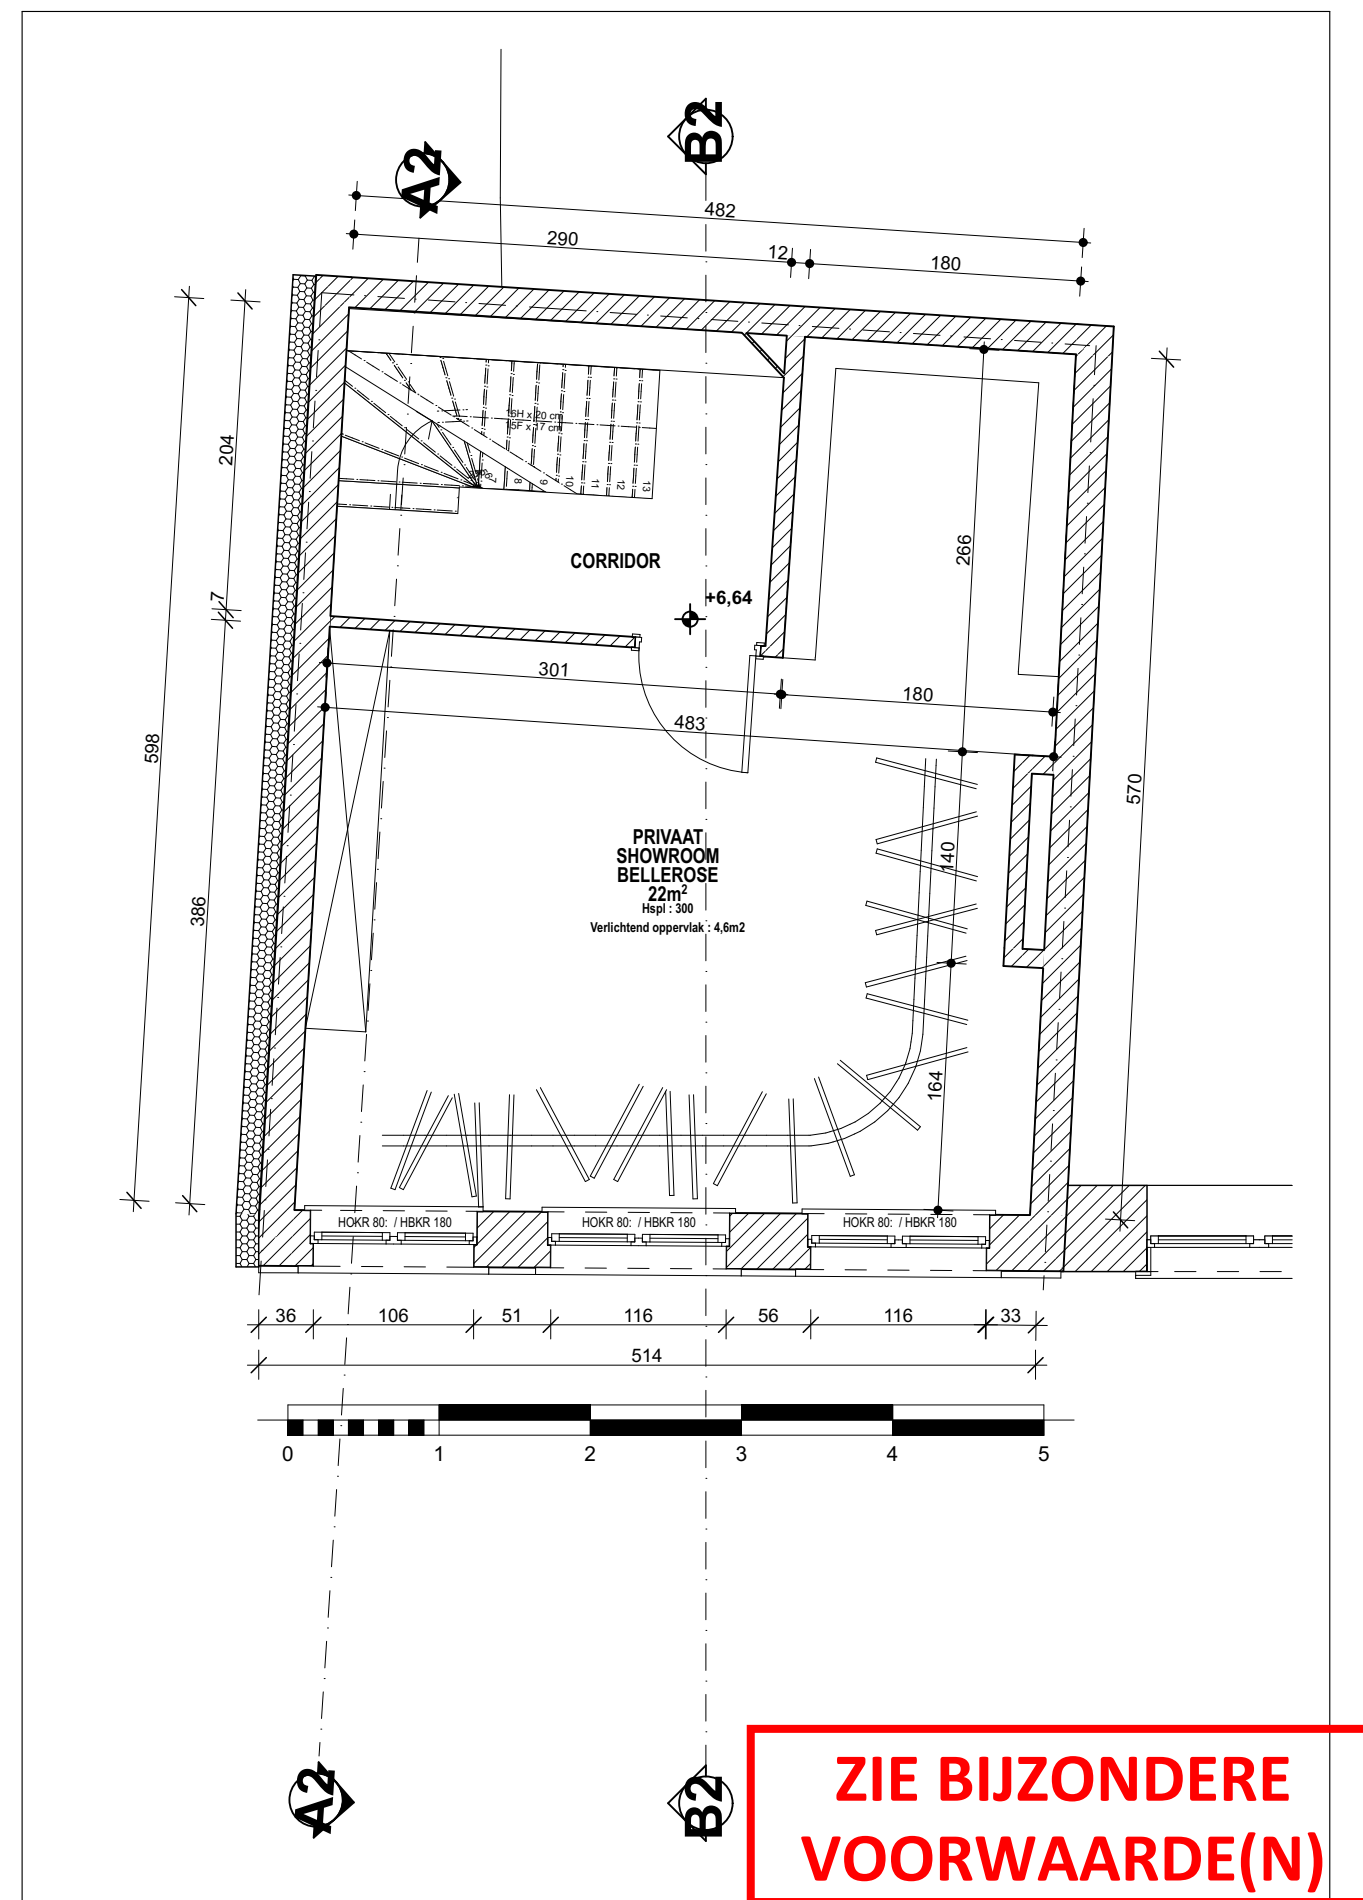

2.

1:50

BA\_1\_P\_N\_2\_TweedeVerdieping

BELLEROSE GENT

Architect |  
AS-BUILT ARCHITECTS  
Olivier Hannaert  
Schepenstraat 22  
1050 Brussel

Opdrachtgever |  
BELLEROSE  
RIJSHOUT 3, 1702 Dilbeek  
VAT : BE0442.058.395

Project |  
BELLEROSE GENT  
Kortedagsteeg 40, 9000 Gent  
fase |  
Bouwvergunning  
NIEUWE TOESTAND

datum |  
19 05 2026