


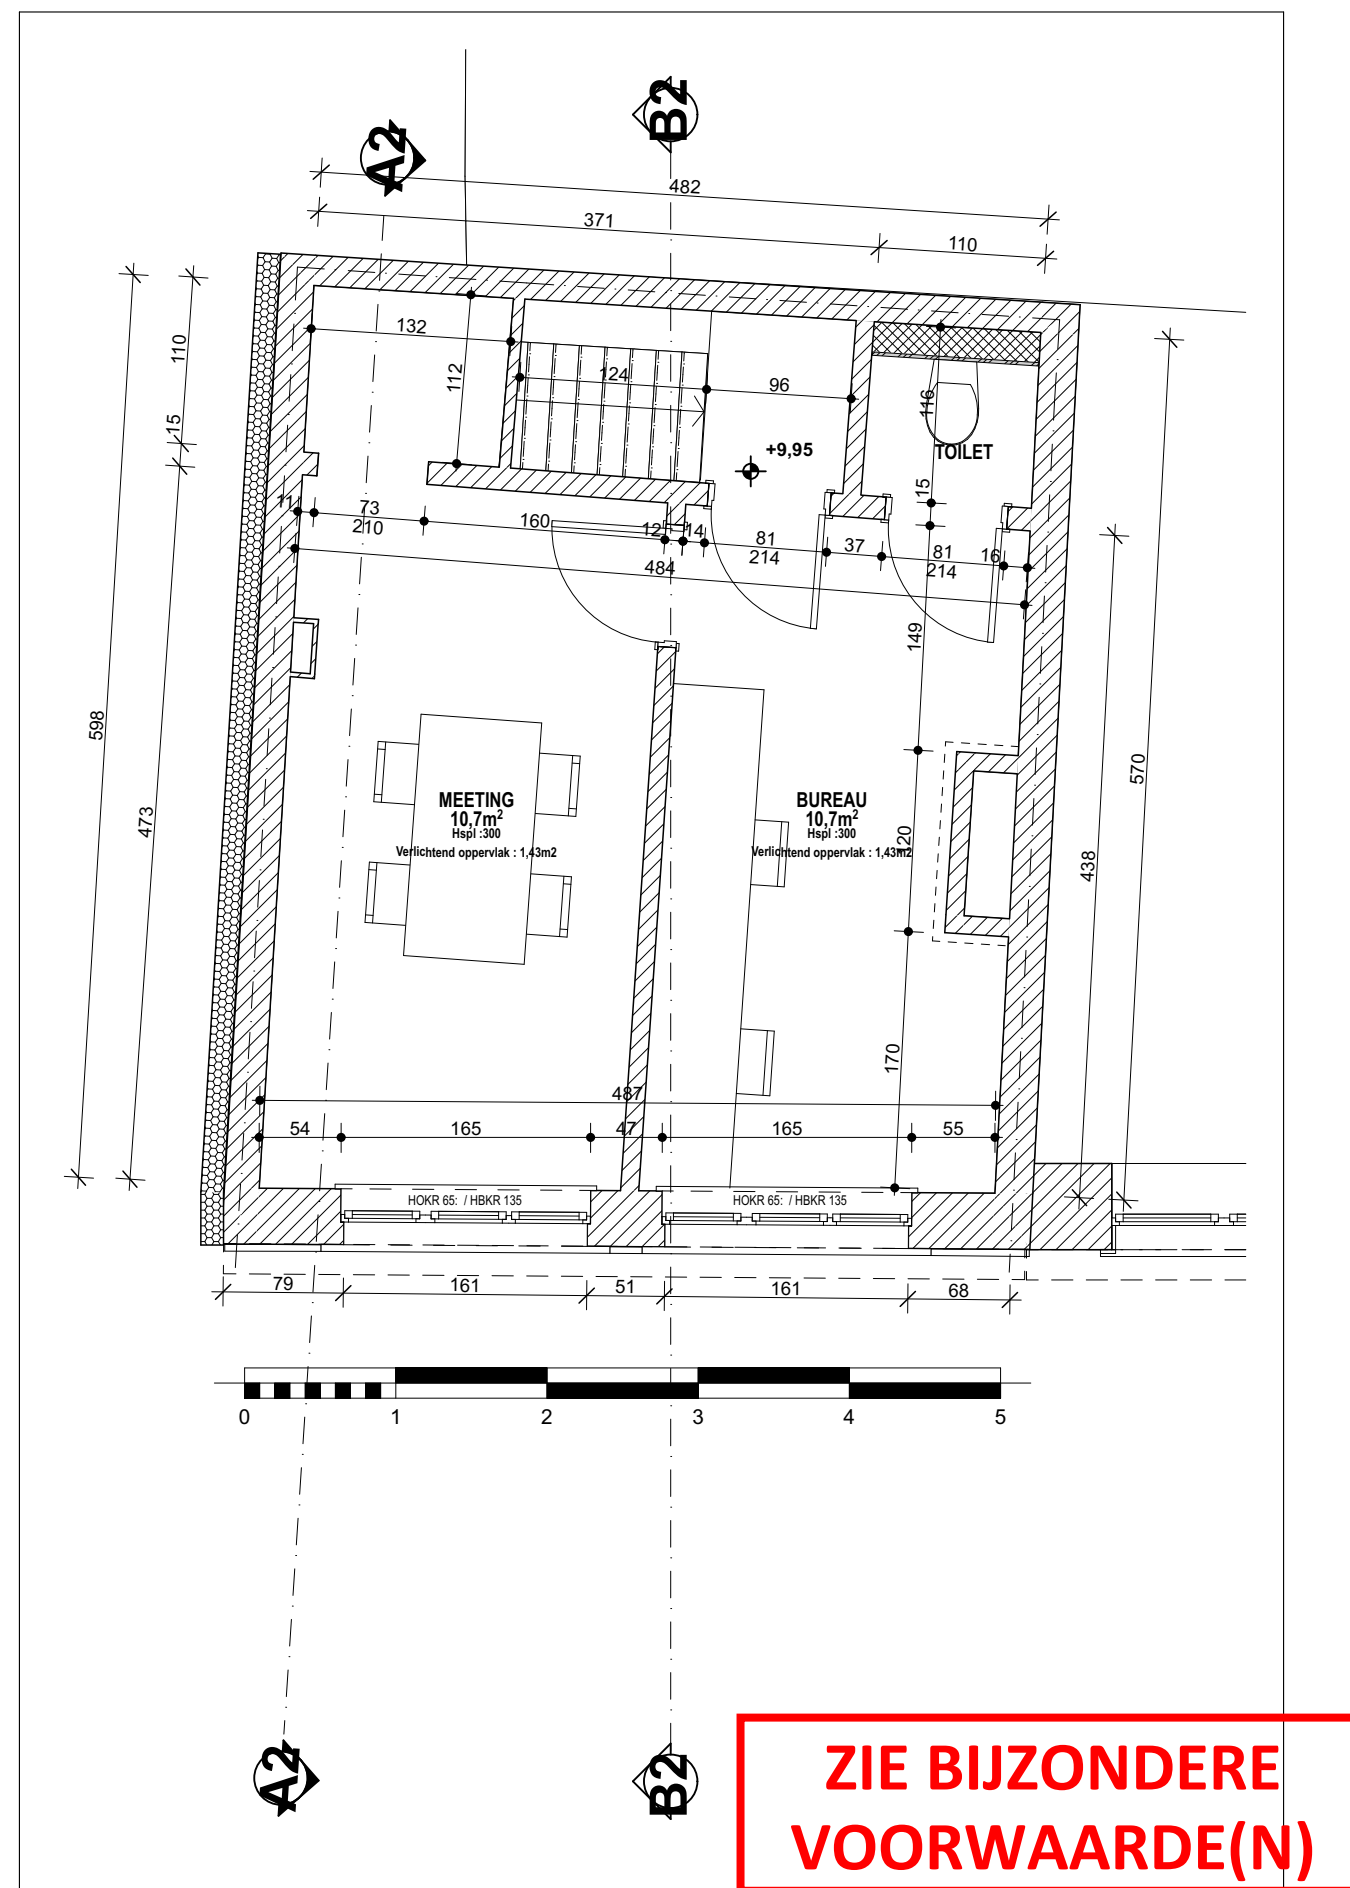

Architect |  
AS-BUILT ARCHITECTS  
Olivier Hannaert  
Schepenstraat 22  
1050 Brussel

Opdrachtgever |  
BELLEROSE  
RIJSHOUT 3, 1702 Dilbeek  
VAT : BE0442.058.395

Project |  
BELLEROSE GENT  
Kortedagsteeg 40, 9000 Gent  
fase |  
Bouwvergunning  
NIEUWE TOESTAND

datum |  
19 05 2026