


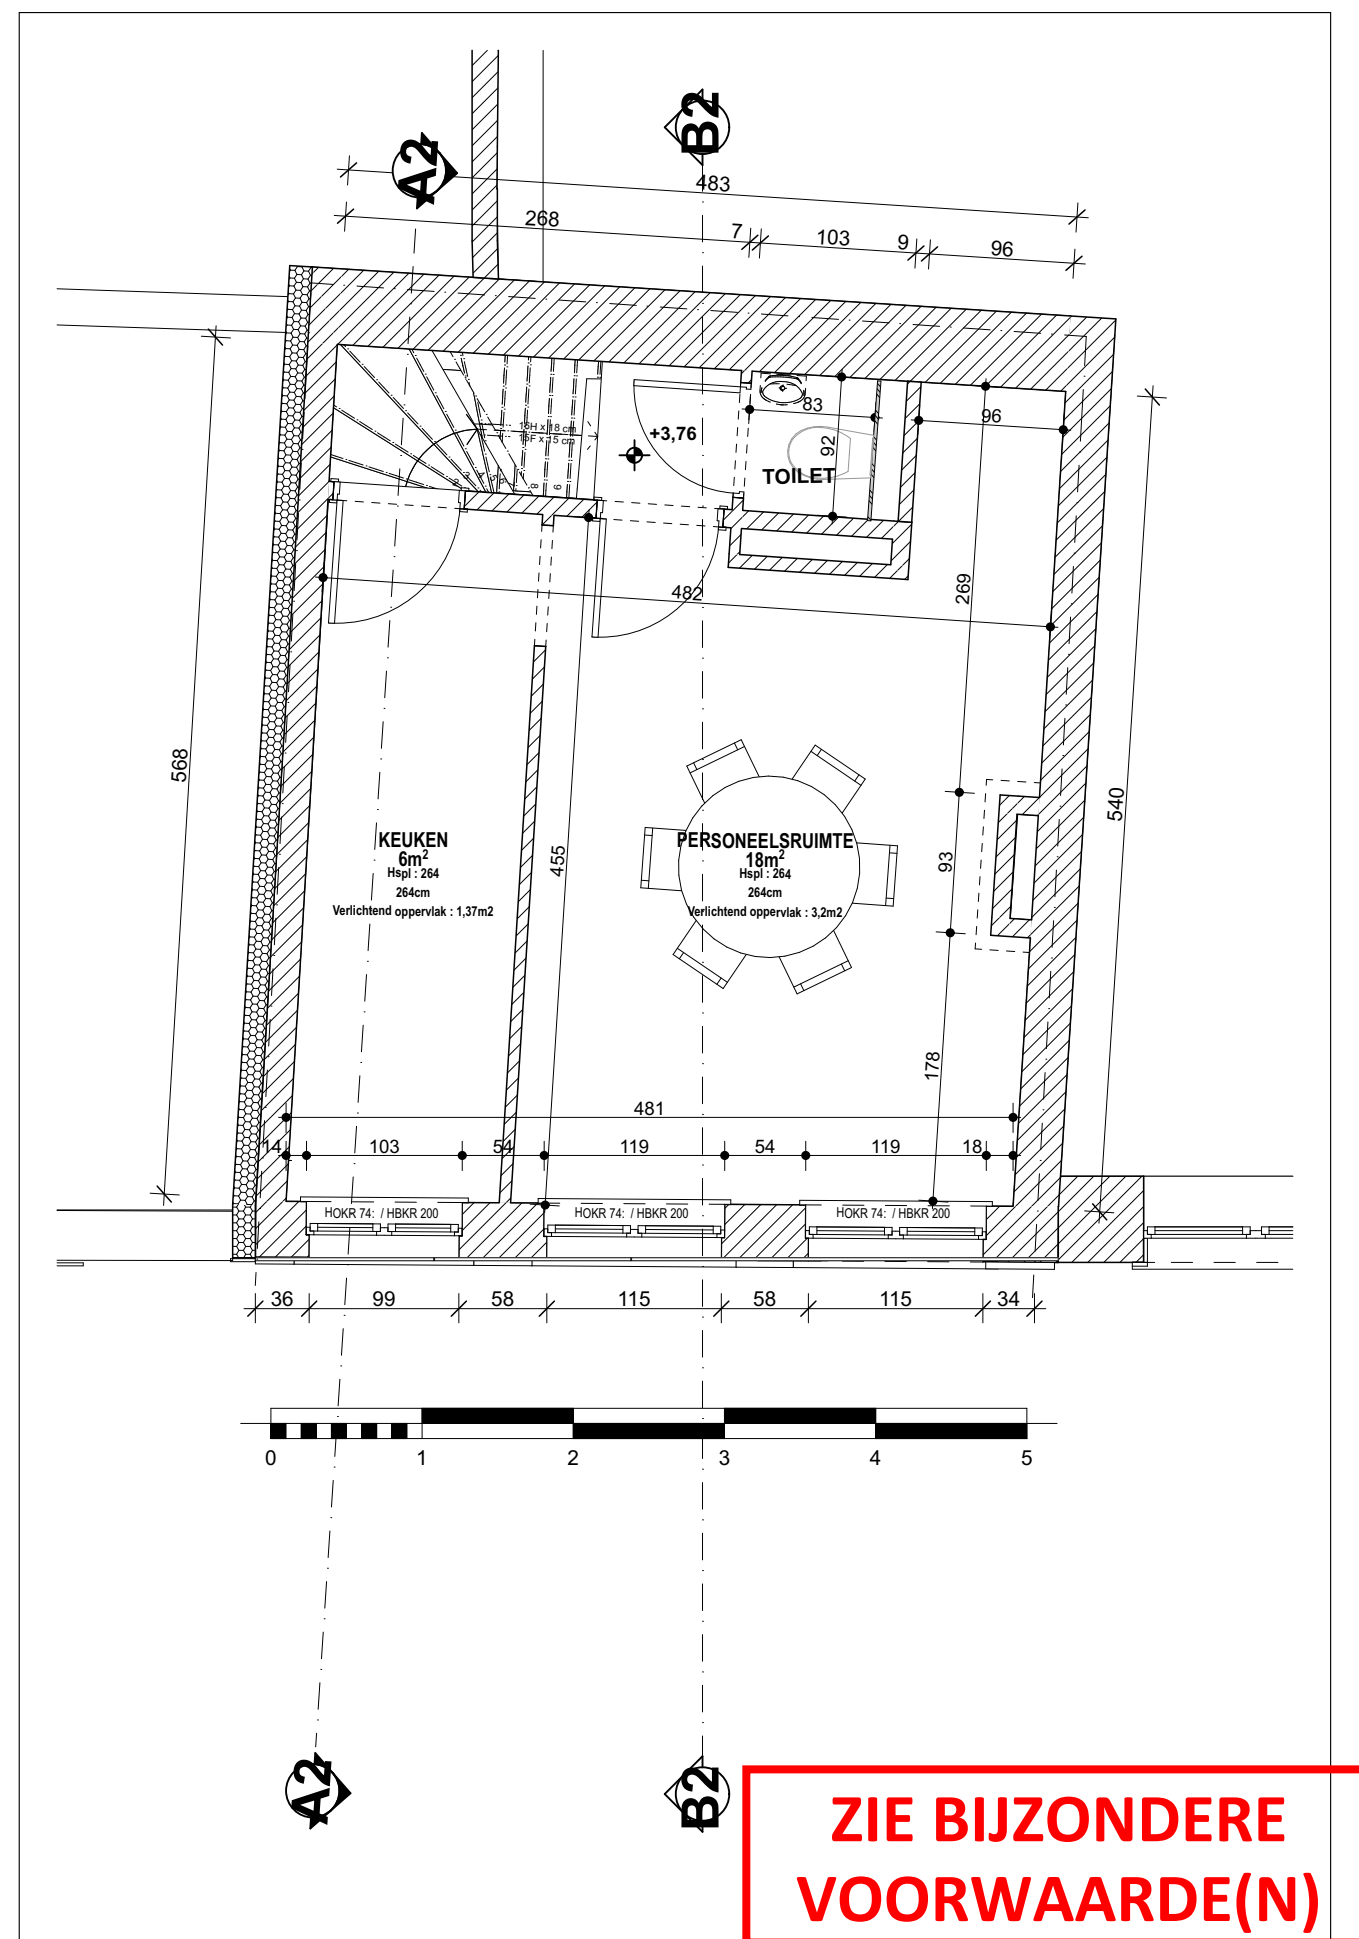

1.

1:50

BA_1_P_N_1_EersteVerdieping

BELLEROSÉ GENT

Architect |
AS-BUILT ARCHITECTS
Olivier Hannaert
Schepenstraat 22
1050 Brussel

Opdrachtgever |
BELLEROSÉ
RIJSHOUT 3, 1702 Dilbeek
VAT : BE0442.058.395

Project |
BELLEROSÉ GENT
Kortedagsteeg 40, 9000 Gent
fase |
Bouwvergunning
NIEUWE TOESTAND

datum |
19 05 2026