


VERKLARING MATERIALEN NIEUWE TOESTAND

- 1. Nieuwe identieke zwarte pleisterlaag
- 2. Nieuw vast aluminium raam in zwart
- 3. oude plaatsing van het luifel
- 4. Nieuwe dubeledeur in natuurlijke hout
- 5. Cementering geschilderd in het zwart ongewijzigd
- 6. Glazen zwarte aluminium schrijnwerk met thermogecoate zwarte aluminium omlijsting
- 7. Cementering geschilderd in het zwart ongewijzigd
- 8. Zwart geschilderde metalen deur
- 9. Afwerking in blauwe hardsteen: dorpels en banden ongewijzigd
- 10. Rode baksteen ongewijzigd
- 11. Wit hout-schrijnwerk ongewijzigd
- 12. Houten kroonlijst met bruine verf ongewijzigd
- 13. Houten kroonlijst met witte verf ongewijzigd
- 14. Blauw hout schrijnwerk ongewijzigd
- 15. Metalen balustrade ongewijzigd
- 16. Metalen deur met gezandstraalde glaspanelen – ongewijzigd
- 17. Lichtgrijze cementering – ongewijzigd
- 18. Nieuwe zwarte luifel met Bellerose-logo op nr. 42
- 19. Nieuwe zwarte luifel verhoogd ten opzichte van de bestaande toestand

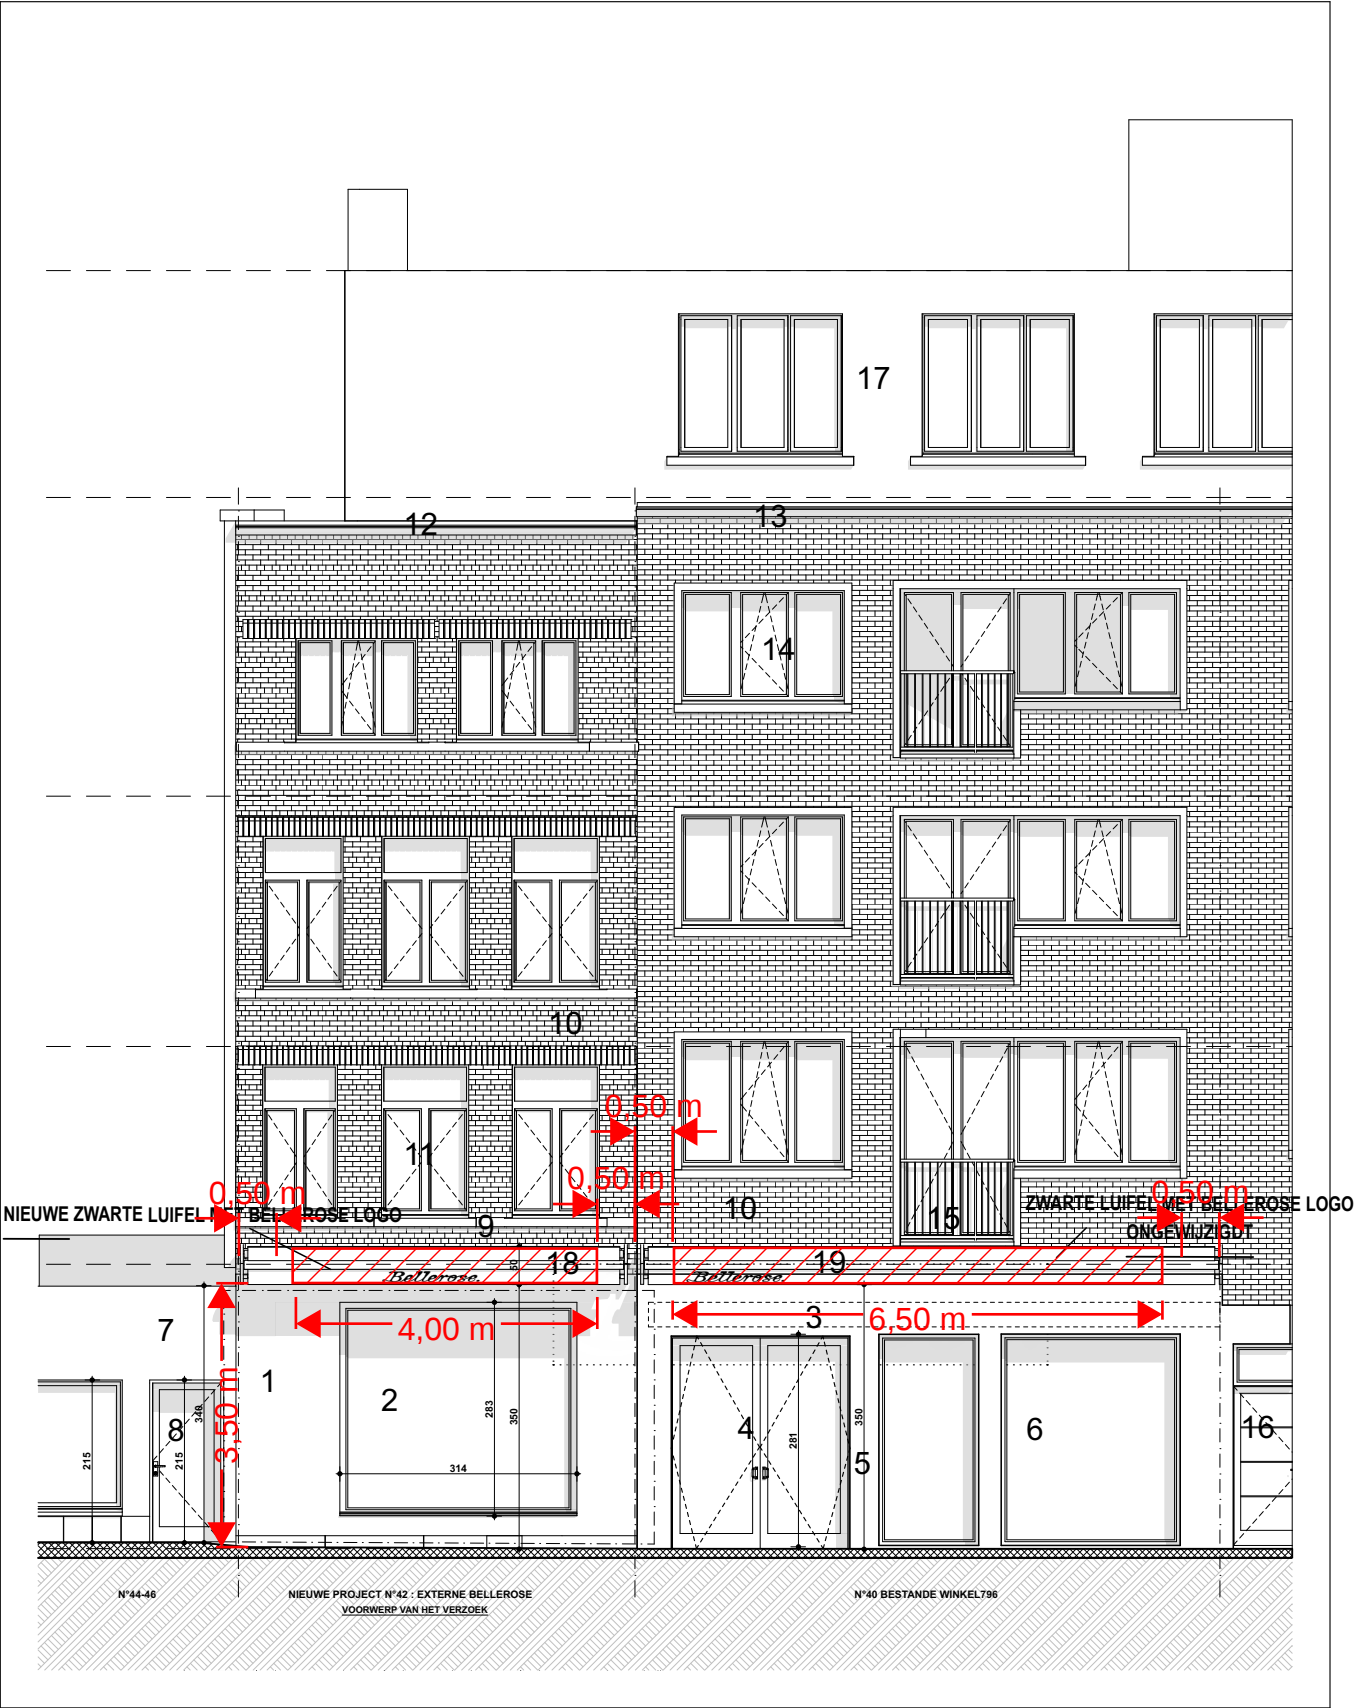

1:100

Architect |
AS-BUILT ARCHITECTS
Olivier Hannaert
Schepenstraat 22
1050 Brussel

Opdrachtgever |
BELLEROSE
RIJSHOUT 3, 1702 Dilbeek
VAT : BE0442.058.395

Project |
BELLEROSE GENT
Kortedagsteeg 40, 9000 Gent
fase |
Bouwvergunning
NIEUWE TOESTAND

datum |
19 05 2026

ZIE BIJZONDERE
VOORWAARDE(N)

BA_1_G_N_Voor_Voorgevel
BELLEROSE GENT |