


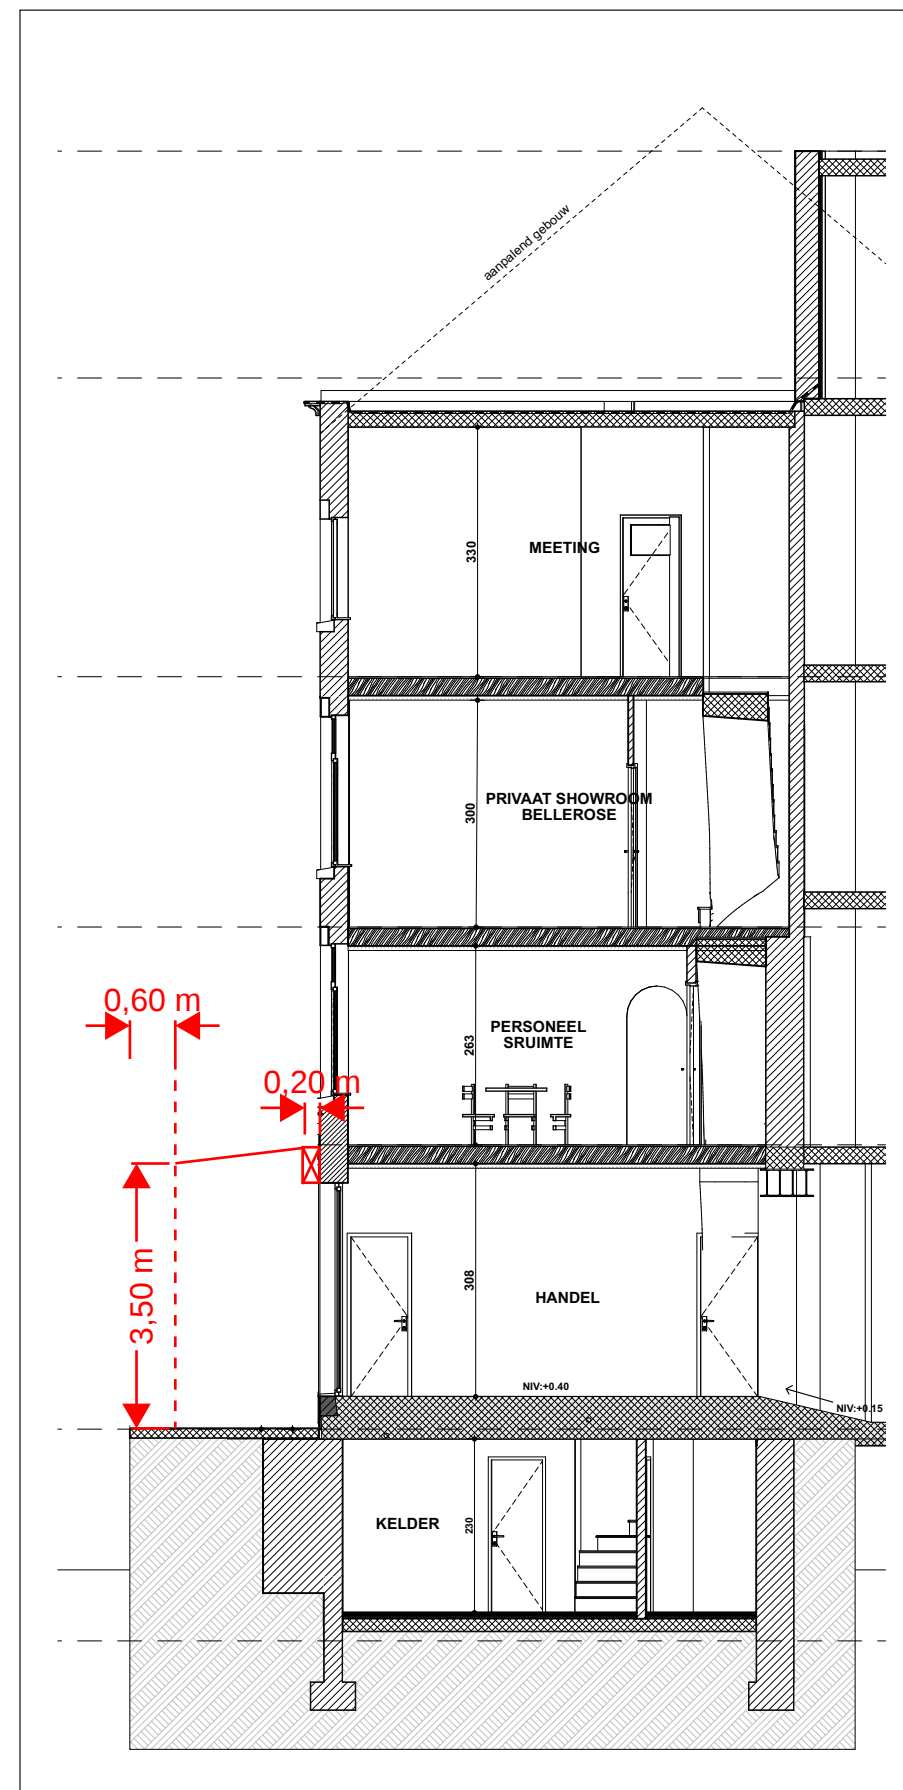

B2

1:100

Architect |

AS-BUILT ARCHITECTS

Olivier Hannaert

Schepenstraat 22
1050 Brussel

Opdrachtgever |

BELLEROSE

RIJSHOUT 3, 1702 Dilbeek

VAT : BE0442.058.395

Project |

BELLEROSE GENT

Kortedagsteeg 40, 9000 Gent

fase |

Bouwvergunning

NIEUWE TOESTAND

**ZIE BIJZONDERE
VOORWAARDE(N)**

datum |

19 05 2026

BA_1_S_N_B2_DoorsneeB2

BELLEROSE GENT |