
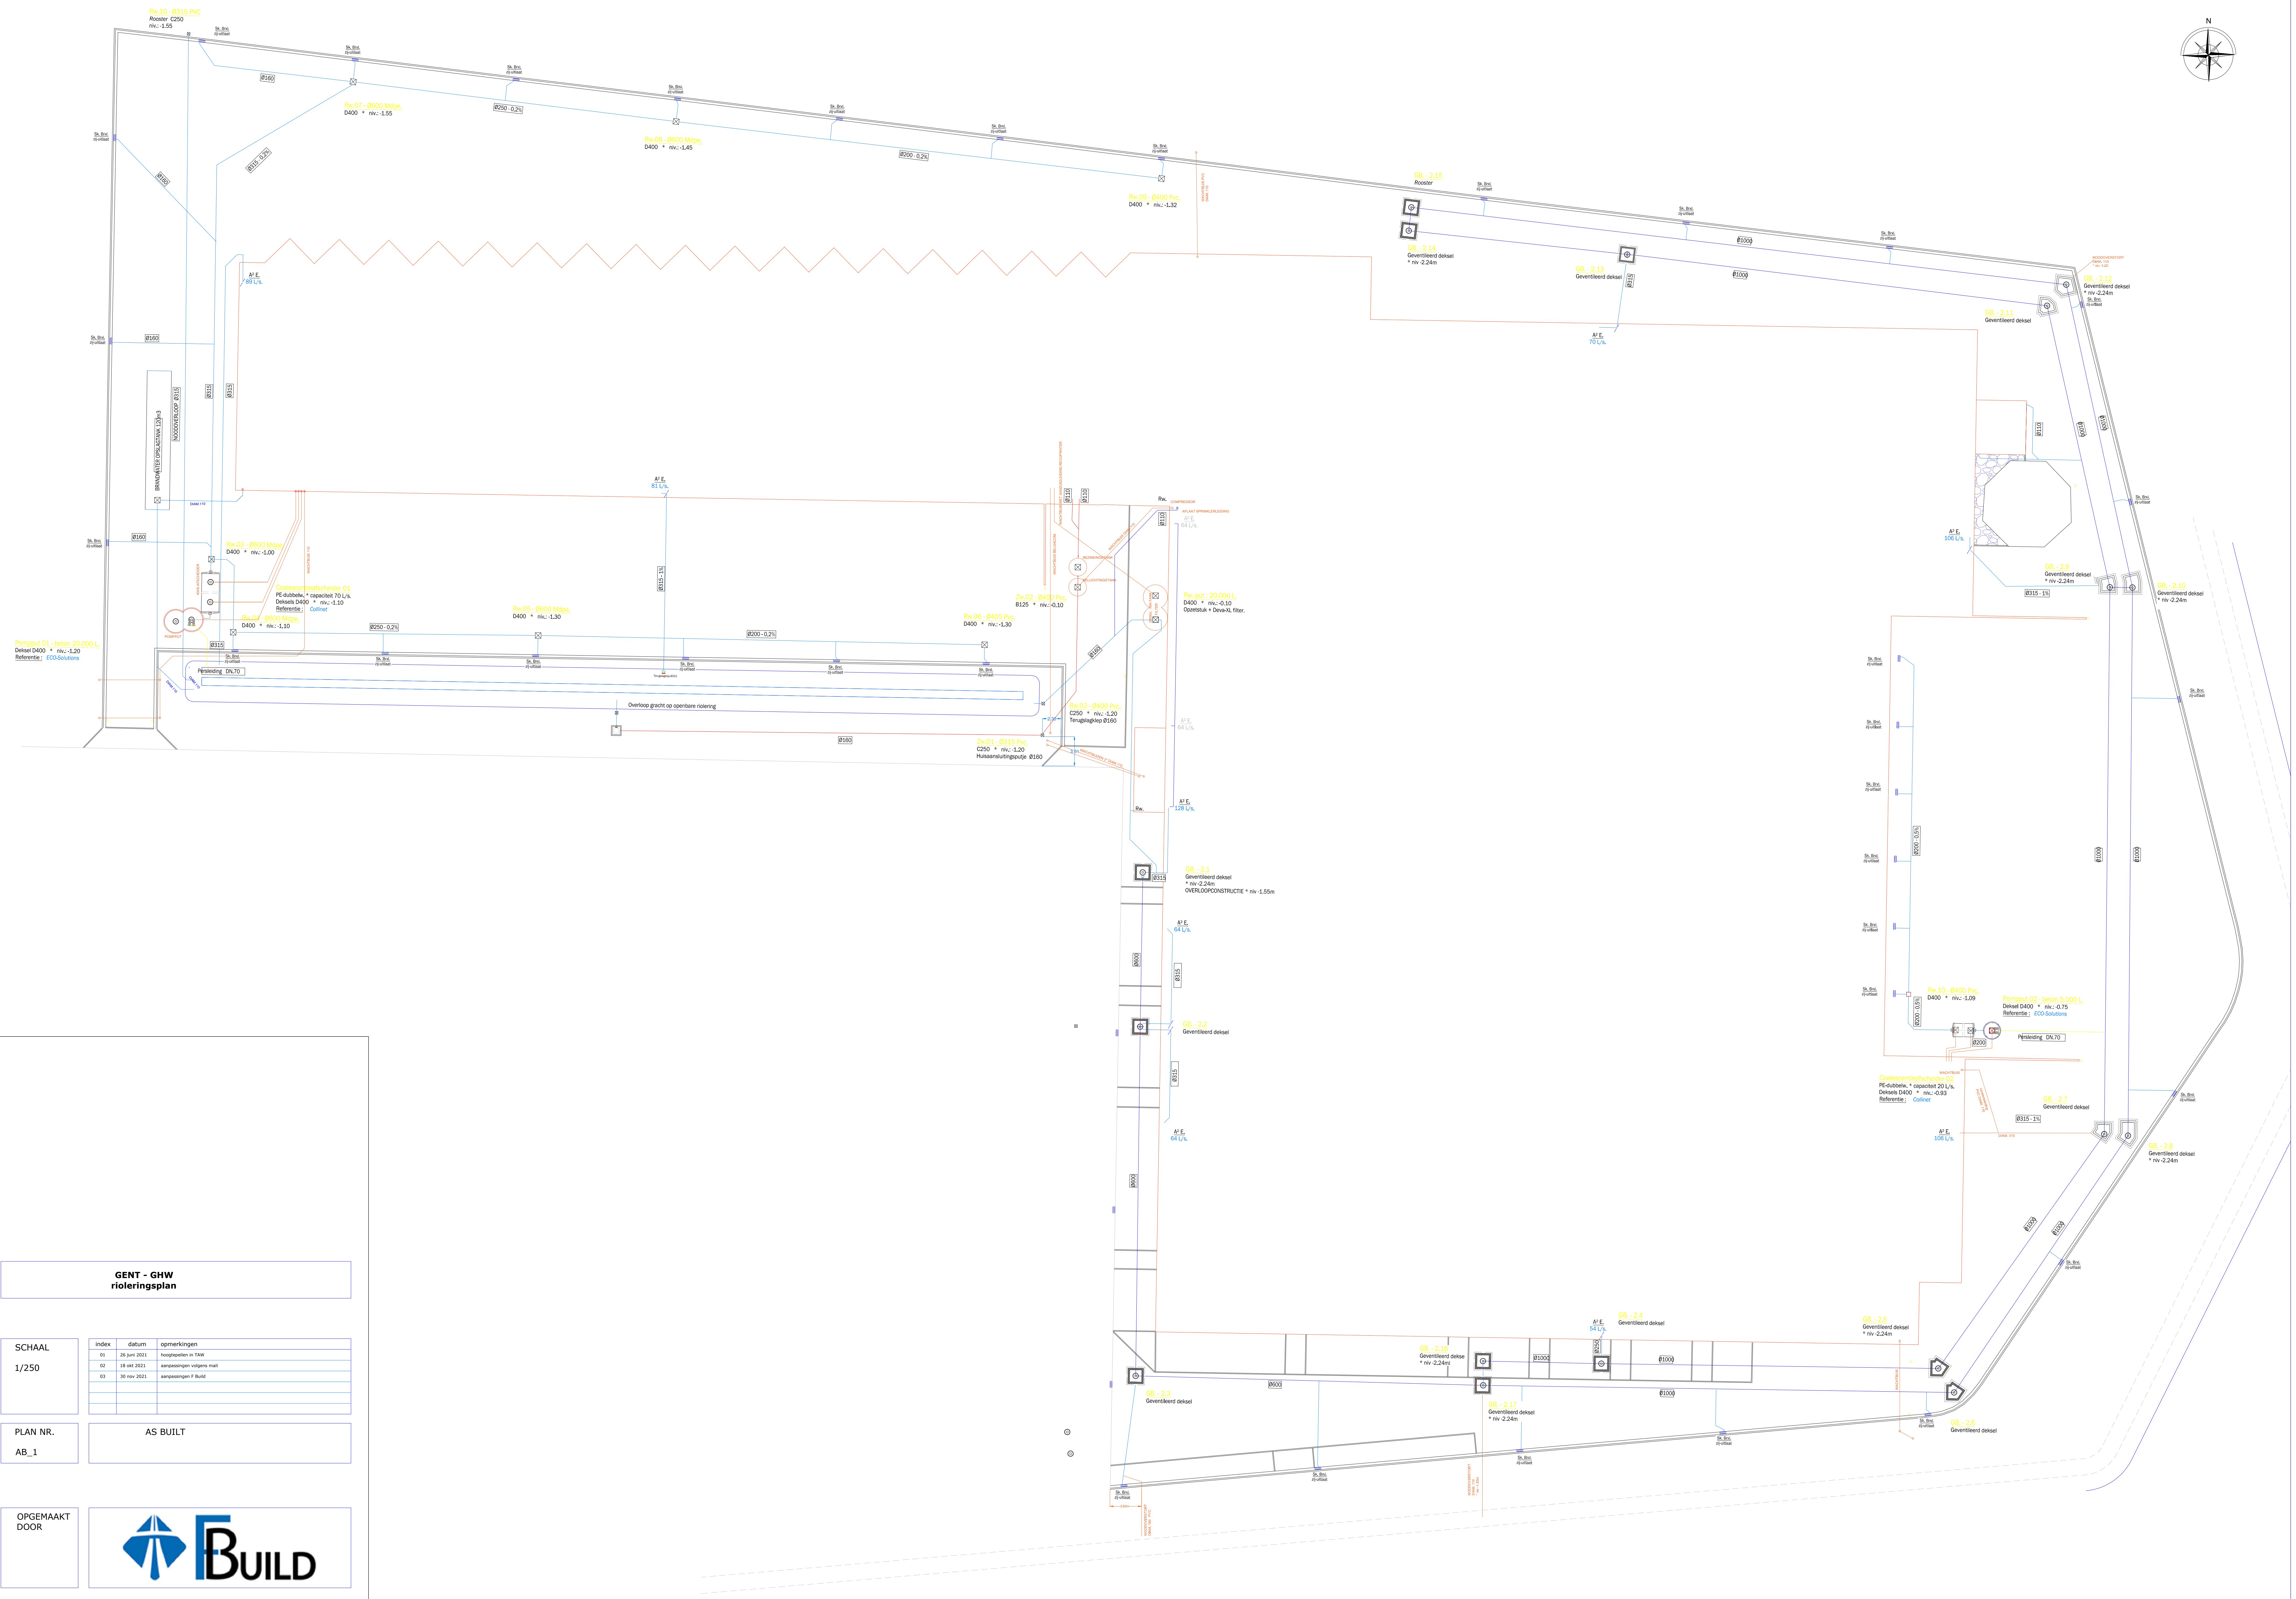


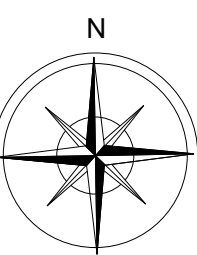

GENT - GHW

rioleringsplan

SCHAAL

1/250

index	datum	opmerkingen
01	26 juni 2021	hoofdpunten in TAW
02	18 okt 2021	aanpassingen volgens mail
03	30 nov 2021	aanpassingen F-Build

PLAN NR.

AB_1

AS BUILT

OPGEMAAKT DOOR