









 






 





Plan Gates Distribution Center NV
Plan riool en afvalwater – opslag buiten

LEGENDE

	verlichtingspaal
	loofboom
	onderzoeksschouw rond
	straatkolk
	onderzoeksschouw vierkant
	controleputje
	hydrant
	referentiehoogte
	mondig buis l.w.
	deksel water
	helling wege nis
	afsluiting rond
	talud onderkant
	talud bovenkant
	waterlijn
	Riool Water Afvoer
	drain
	wachtbuis
	socarex
	brandleiding

	21/06/06	S.B.	BASIMETING
INDEX	DATUM	TEK.	AARD DER WIJZIGING
<h1>Gent</h1> <h2>As-Builtplan</h2> <h3>Gates Distribution Center</h3> <h4>Korte Mate 2</h4> <p>Rioolwater Afvalwater Omgeving</p>			
<u>Bouwheer :</u> Quercus NV Patiëntjesstraat 185 9000 Gent			
<u>Schaal:</u> 1/250		Opgemeten: (13-06-2006); K.D.R. – B.G. Berekend: K.D.R. Getekend: K.D.R.–S.B.	
<u>Dossier:</u> TD0614019		Naar waarheid opgemeten en opgemaakt door de ondergetekende Meetkundige-Schatser van Onroerende Goederen. Temse, 20 juni 2006. Teugels Dirk	
<u>Plan:</u> 100			
N.V. LANDMEETKUNDE & EXPERTISE BUREAU TEUGELS DIRK Parklaan 60 9140 Temse Tel.: 03/771.20.54 Fax.:03/771.02.66 E-mail adres: landmetersburo.teugels@skypro.be			

Plan Gates Distribution Center NV
Plan riool en afvalwater – opslag buiten

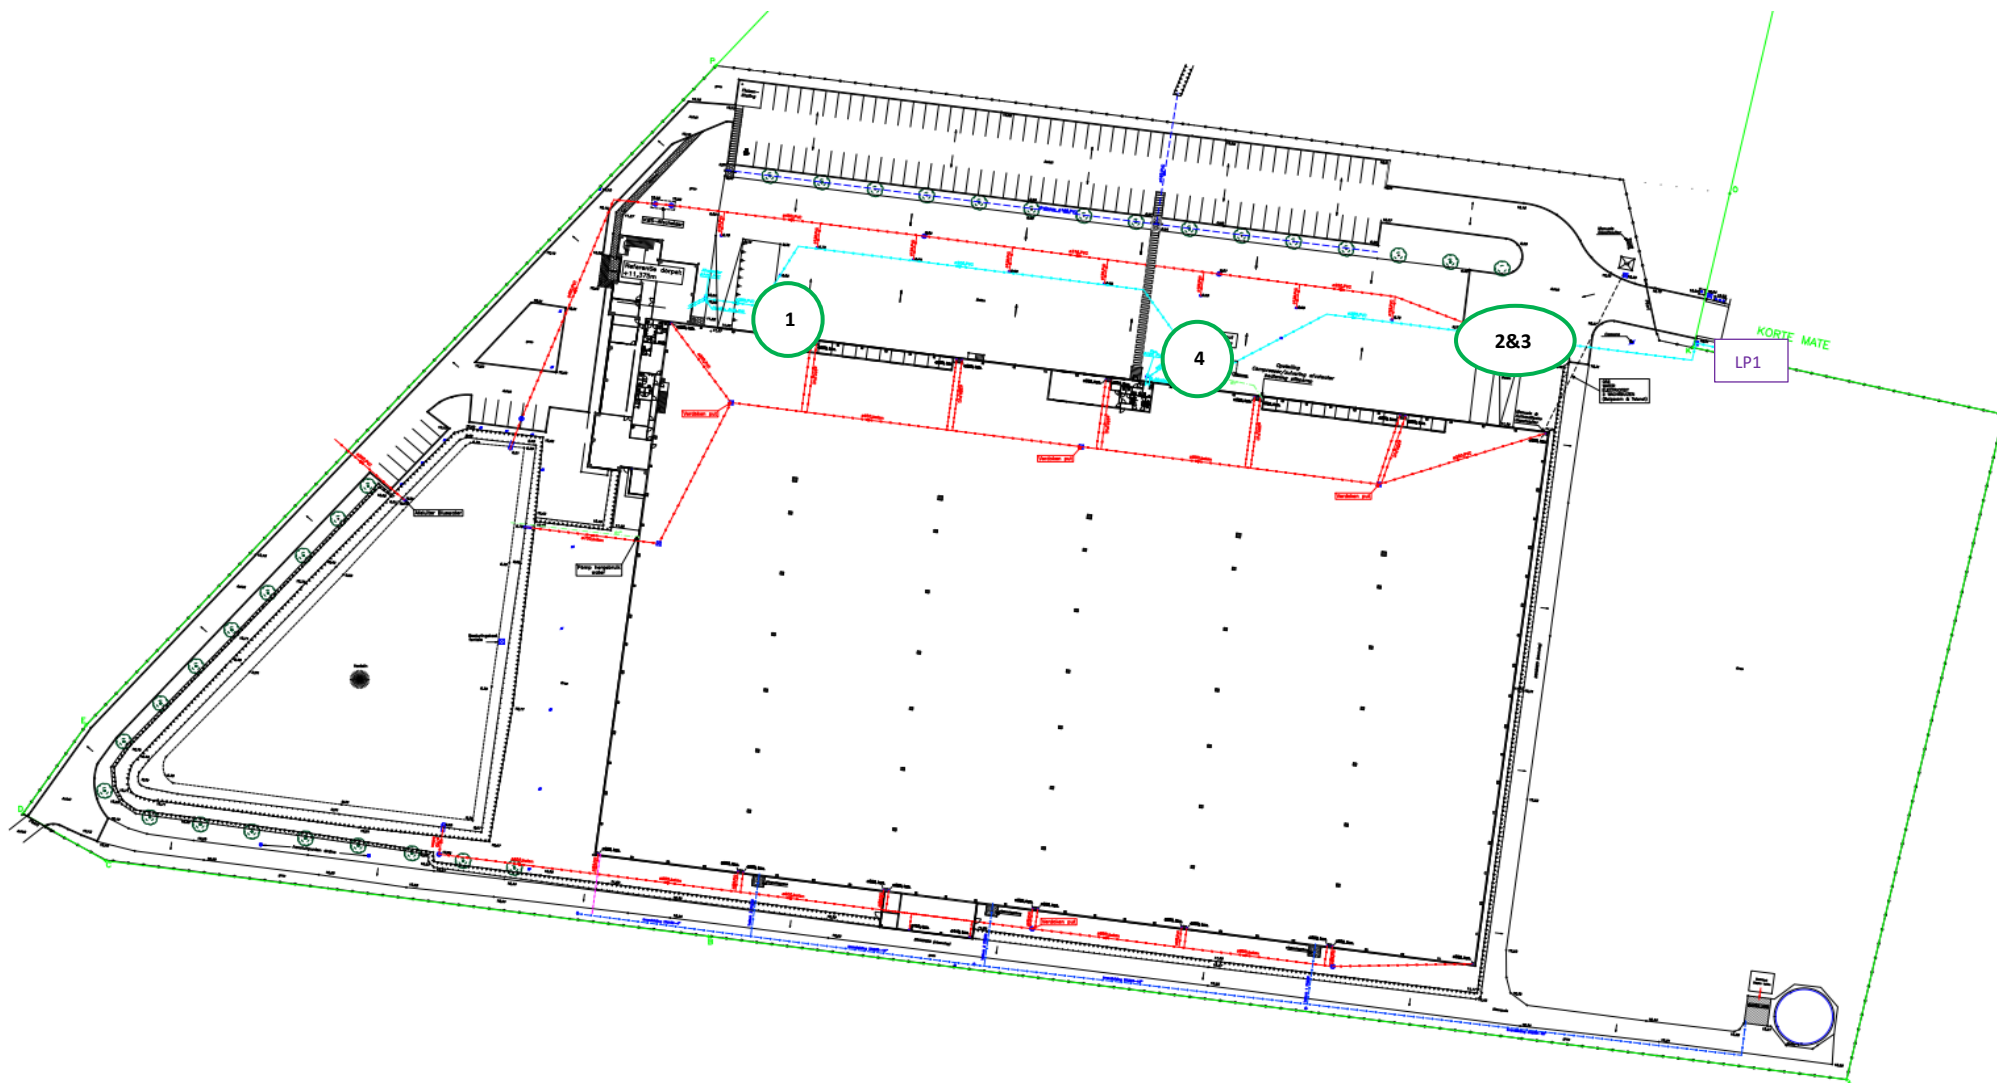

opslag buiten

- 1** pers papier en kartonafval
- 2&3** Molok containers for PMD & restafval
- 4** Pallet voorraad

Plan Gates Distribution Center NV
Plan riool en afvalwater – opslag buiten

