


	ZIE BIJZONDERE VOORWAARDE(N)
--	---------------------------------

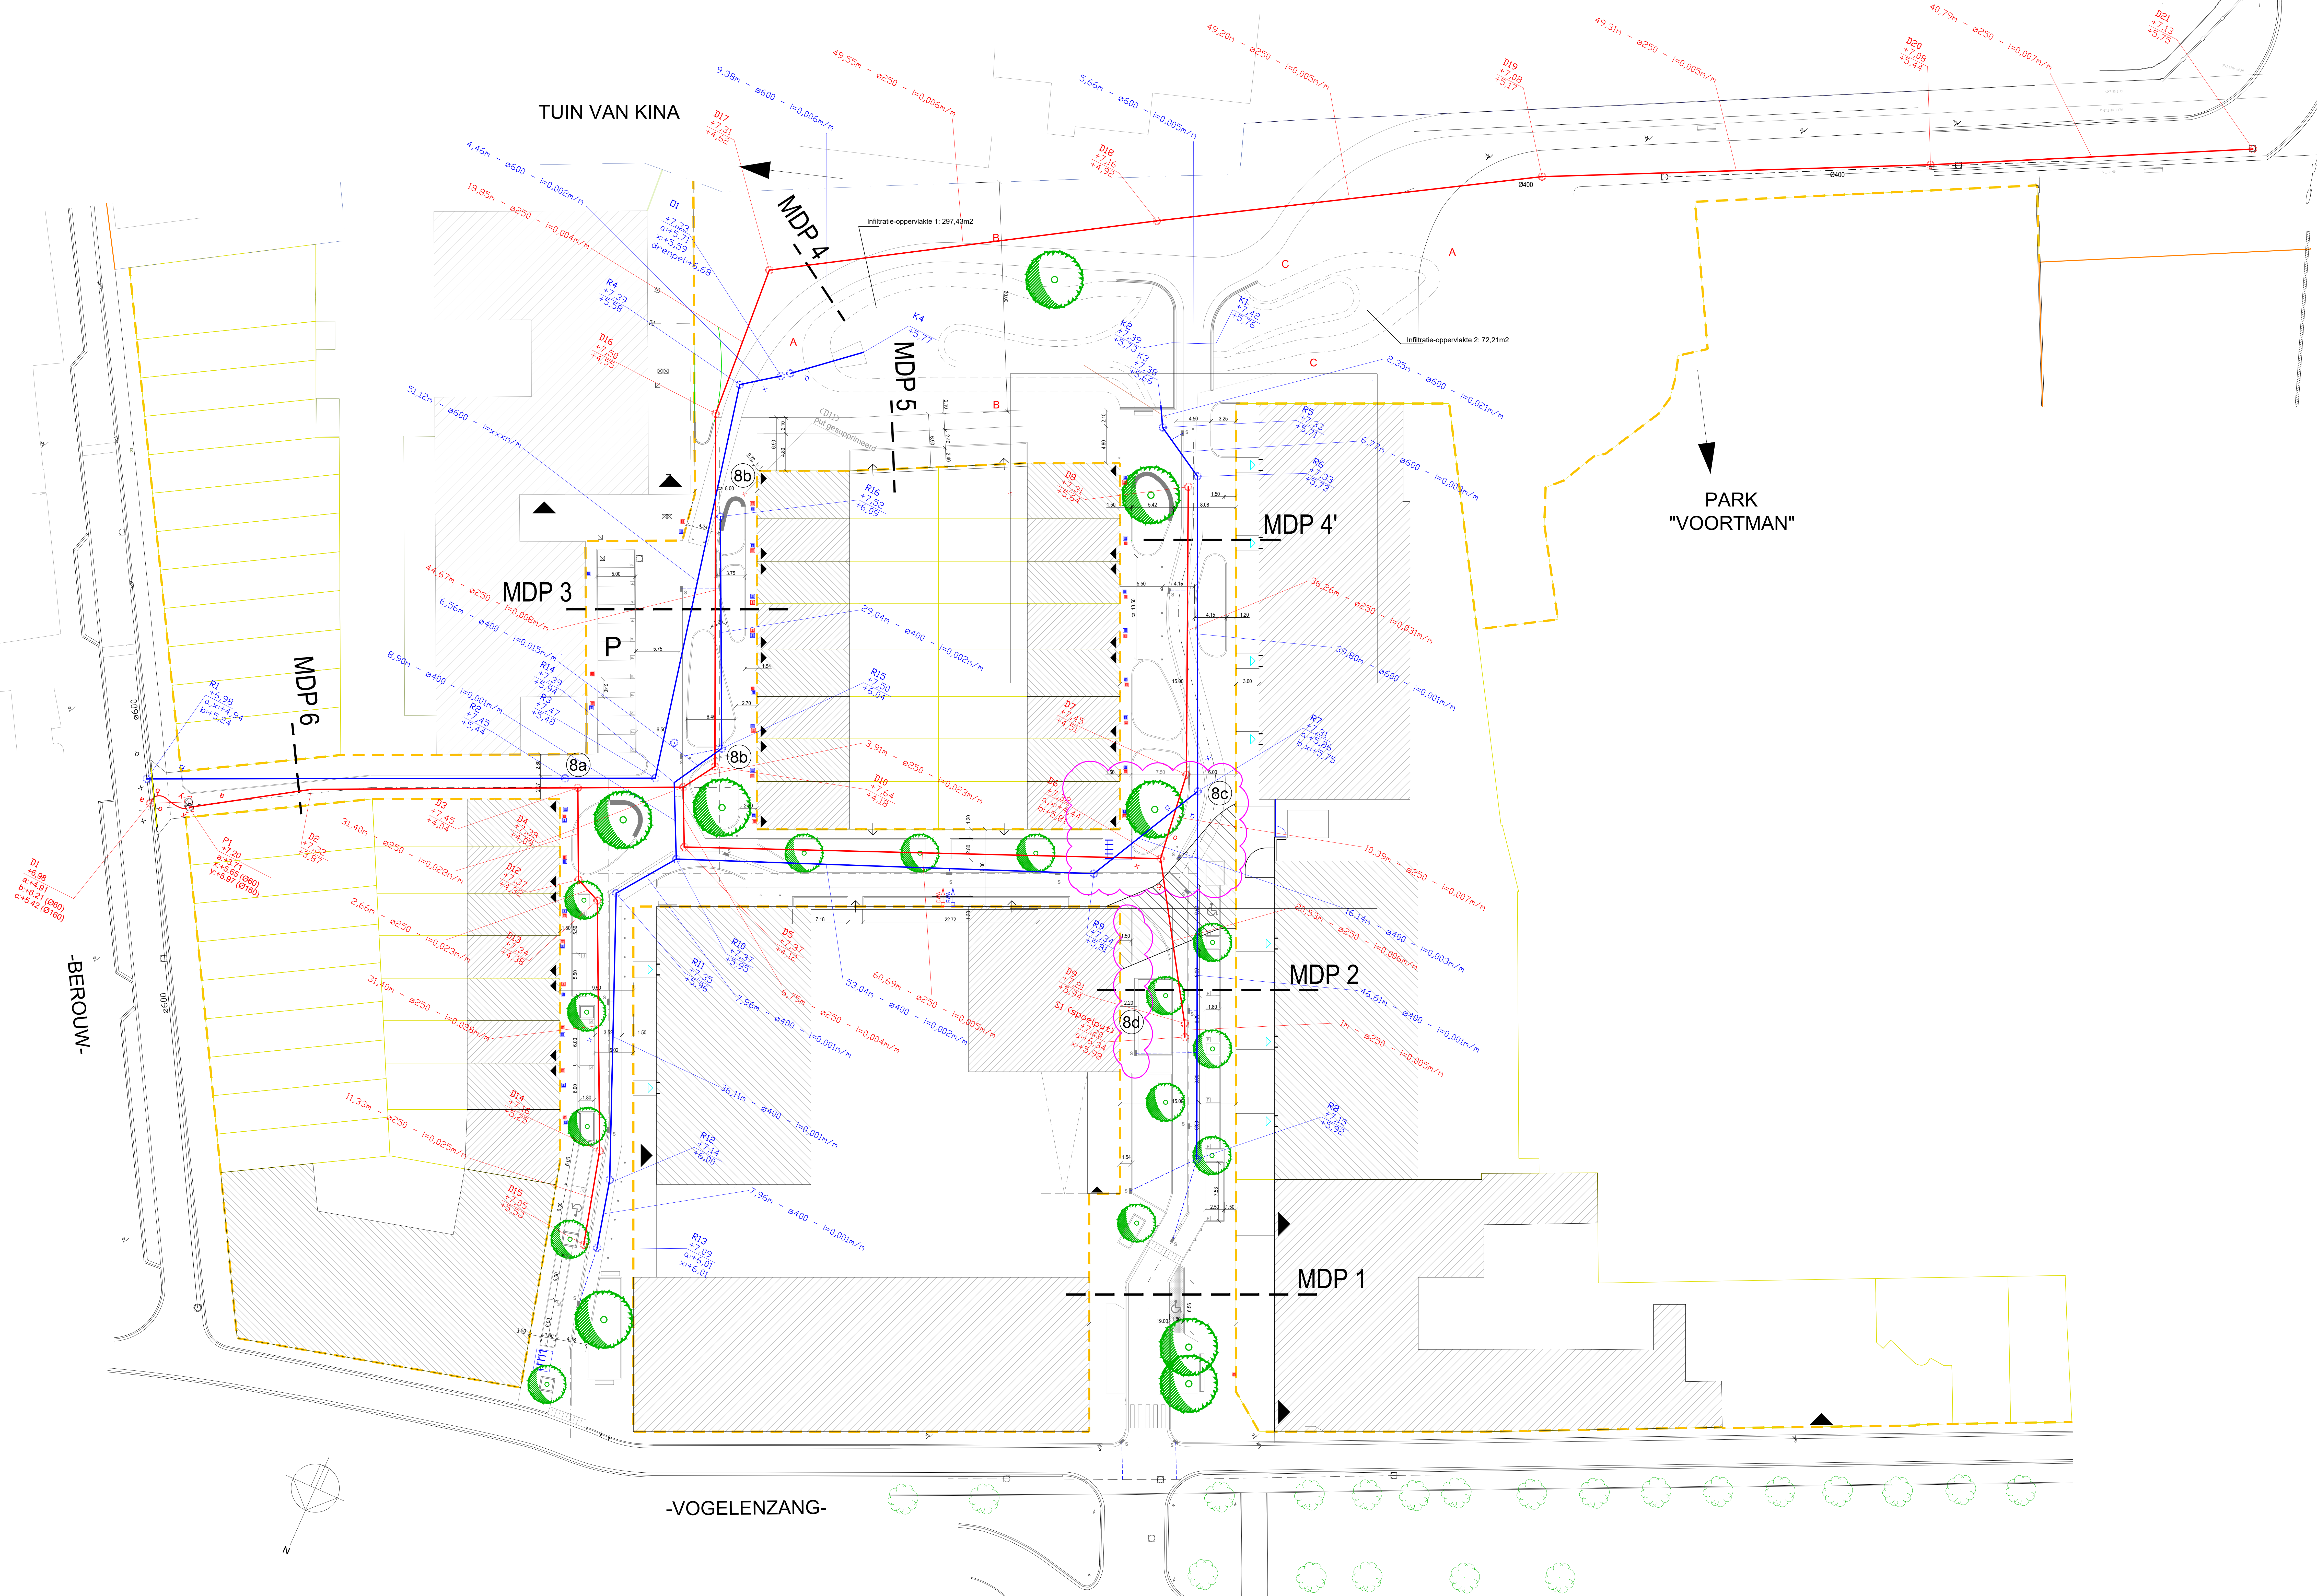

LEGENDE:

- as-built DWA-riool (grèsbuizen)
 as-built RWA-riool (betonbuizen)
 rioolijn
 wijziging t.o.v. vergunde toestand (cfr. beschrijvende nota)

B - B-bis - B-juxta - B-city
architecten
Antwerpen - Brussel - Gent

BIJSTELLING VERKAVELING VOORTMAN GENT

BOUWHEELER
WYCREATE NV
Otergemsesteenweg 415
B-9000 Gent
tel. 09/ 222 60 24

ARCHITECT
B-juda architecten bv
Congresslaan 38
B-9000 Gent
tel. : 09/222 23 45

INGENIEUR INFRASTRUCTUUR

Studebureau Goegebeur-D'hauwer bv
Valleistraat 75
B-4402 Ninove

tel. : 054/ 32 04 70

[illegible]

OMGEVINGSVERGUNNING
RIOLERINGSPLAN INFRASTRUCTUUR
BESTAANDE TOESTAND

BA_infrastructuur_P_B_2

TEL		EN		FORMAAT		SCHAAL		BOORDE		PLANCODE		DATUM	
LV				841X1500		1/250		1205_03		P_B_2		18.12.2024	
	A	B	C	D	E	F	G	H	I	J	K	L	M
	N	O	P	Q	R	S	T	U	V	W	X	Y	