


ZIE BIJZONDERE VOORWAARDE(N)

Enkele bijzondere voorwaarden worden grafisch op het plan verduidelijkt.
Voor een volledig overzicht van alle bijzondere voorwaarden wordt verwezen naar de beslissing.

Bijzondere voorwaarde: metselwerk is niet toegestaan, streenstrips wel.

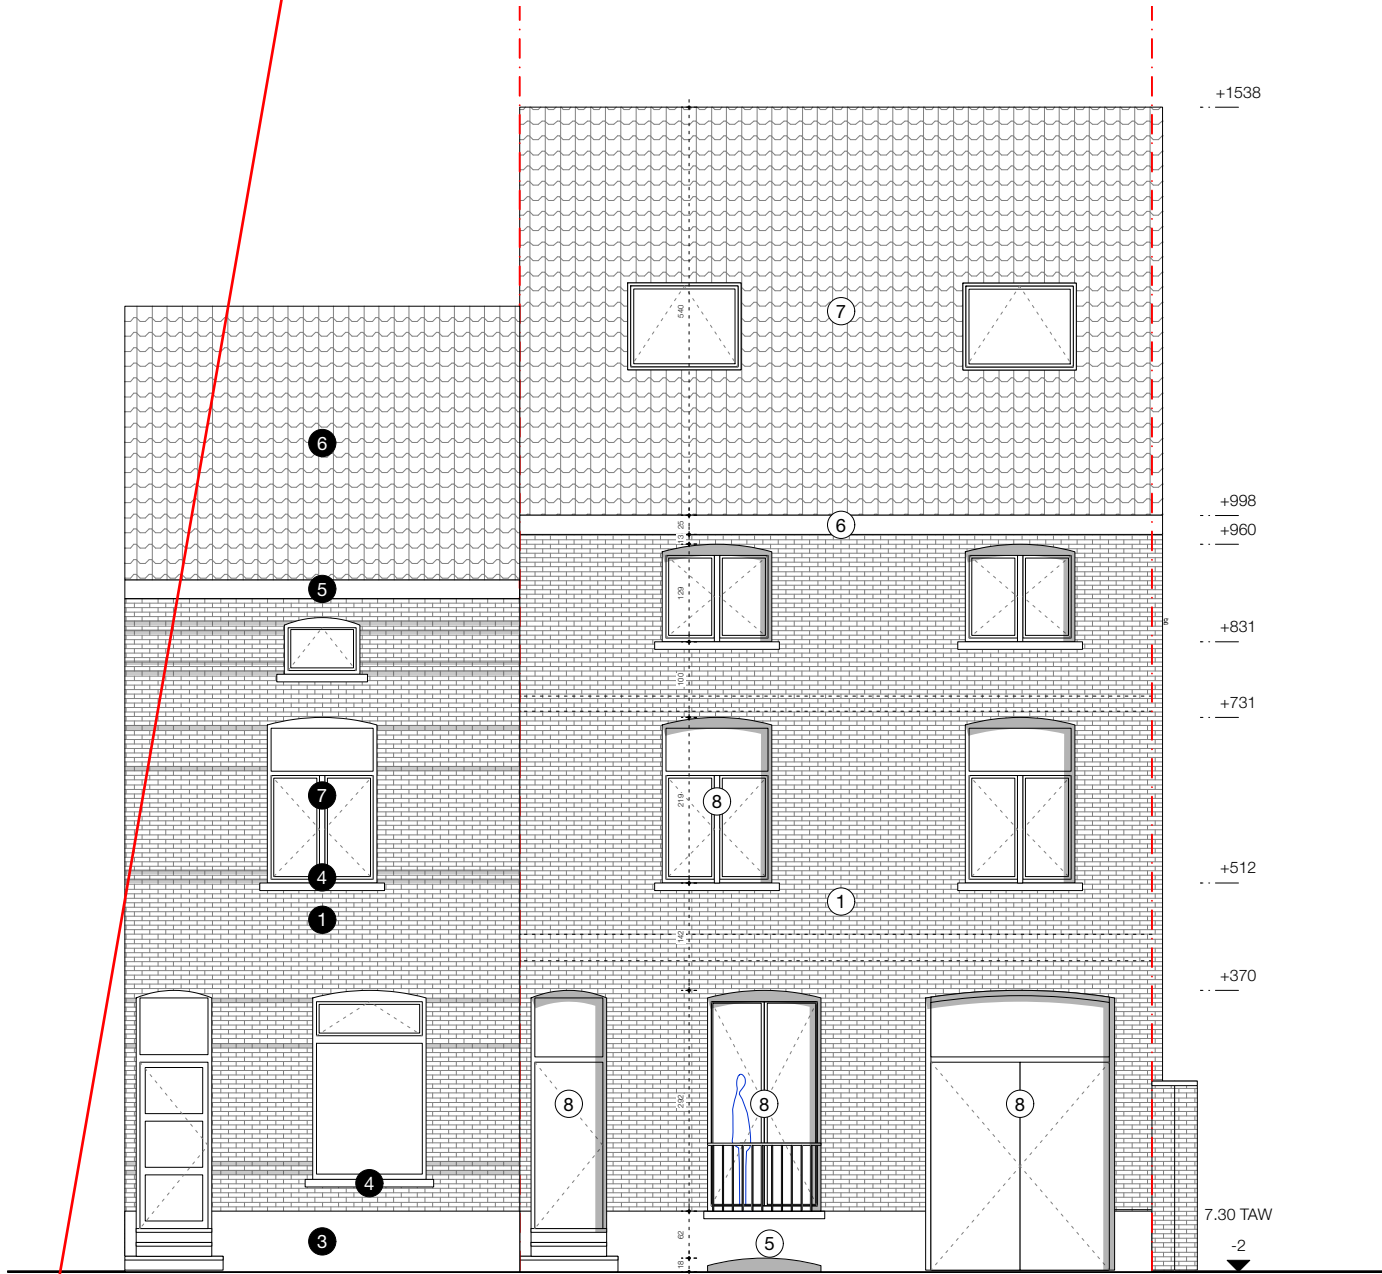

legende

~~steenstrips~~

~~metselwerk~~ - rood/bruin

② pleisterwerk/cementering - grijs/groen

③ pleisterwerk/cementering - grijs

④ houten gevelbekleding - vernis grijs/groen

⑤ plint - grijs

⑥ bakgoot - zwart

⑦ dakpannen - oranje

⑧ buitenschrijnwerk - wit/groen

⑨ zink

① metselwerk - rood

② pleisterwerk - beige

③ plint - grijs

④ beton - grijs

⑤ bakgoot - zwart

⑥ dakpannen - oranje

⑦ buitenschrijnwerk - zwart

⑧ buitenschrijnwerk - beige

AANVRAAG TOT OMGEVINGSVERGUNNING
Verbouwen van een meergezinswoning
Nijverheidstraat 102 | 9040 Sint-Amandsberg

NOORDOOSTGEVEL - nieuwe toestand

0 1 2 5

schaal: 1:100
alle maten worden uitgedrukt in cm

datum: 15/06/2025

HDMA
HOFFMAN DE MEULEMEESTER ARCHITECTEN

ARCHITECT
HDMA
Hippoliet Persoonsstraat 37
9050 Gentbrugge
0472 99 38 29 (Anke)
0479 17 05 83 (Andrea)

OPDRACHTGEVER
Sarah D'Hondt - Wim Floré
Nijverheidstraat 102
9040 Sint-Amandsberg