ZIE BIJZONDERE VOORWAARDE(N)

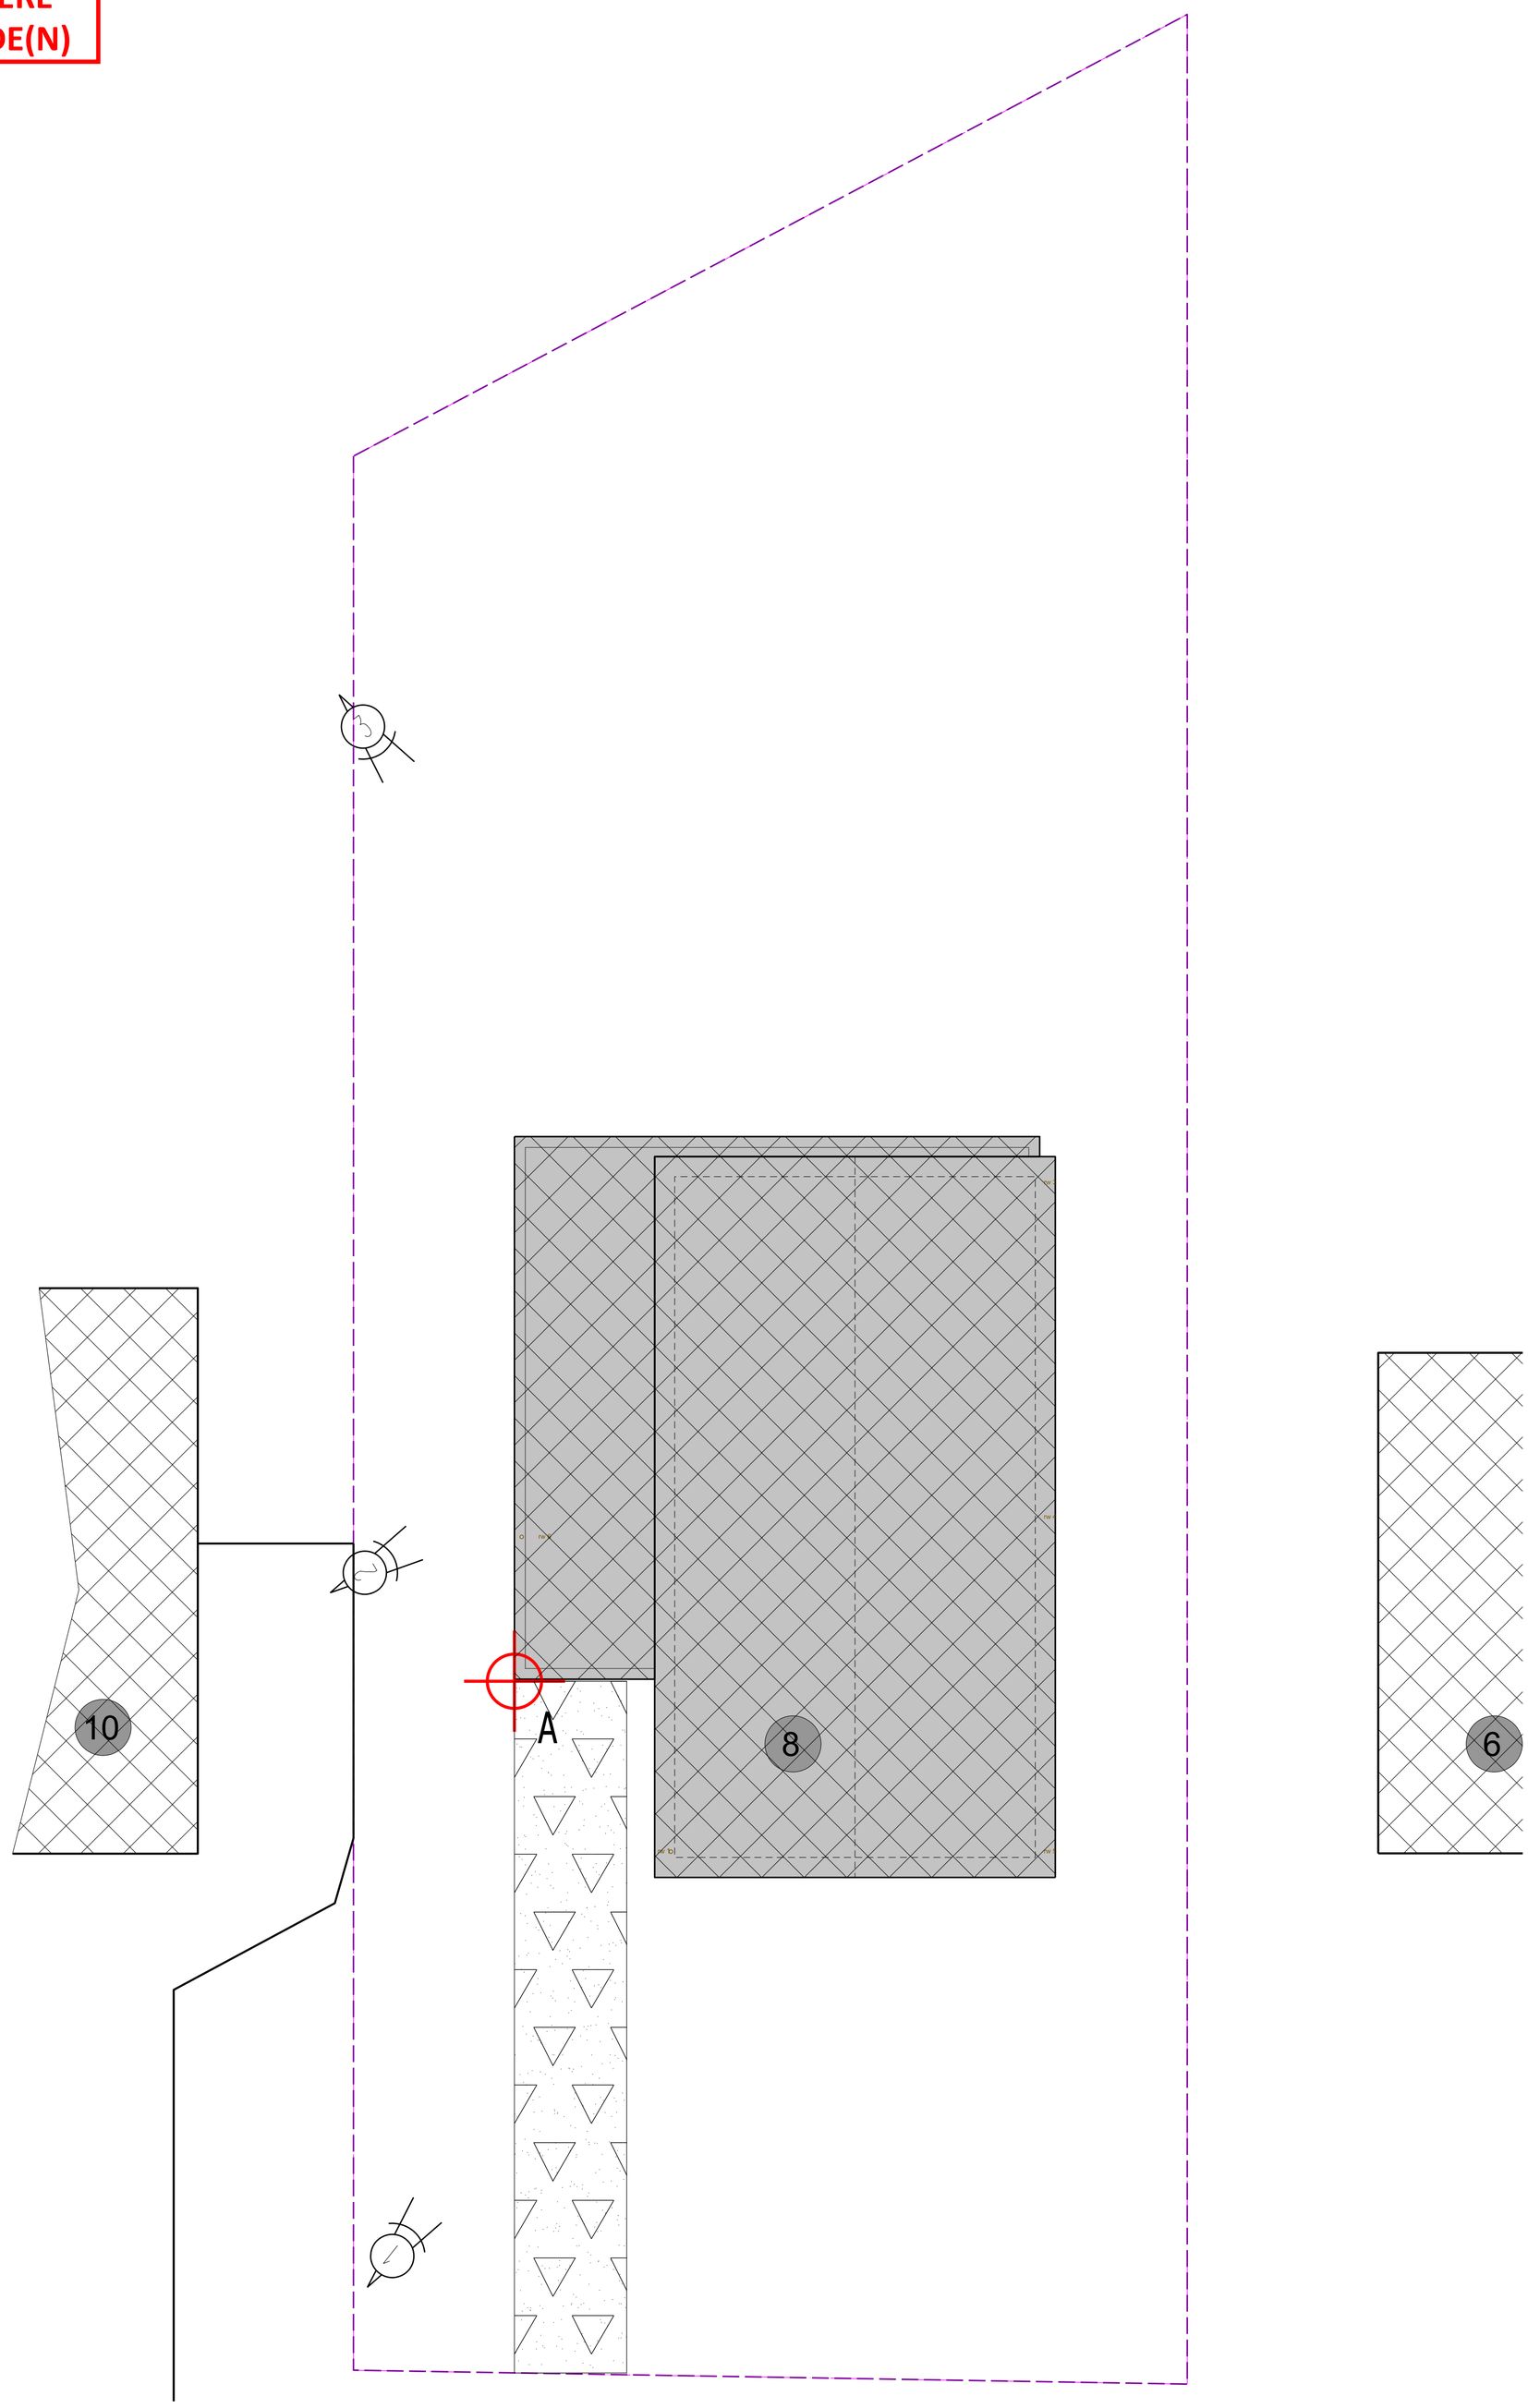

LOUISE DERACHESTRAAT

GEMEENTEWEG

KWS-verharding

INPLANTINGSPLAN

0 100 200 300 400 500 cm

schaal : 1/100 bemating in cm

OPPERVLAKTE VAN HET GOED: 1113.23m2

PM-ARCHITECTEN BVBA
POLITIEKGEVANGENISTRAAT 24/0001
9600 RONSE
GSM BE 0467.414.089 RPR OUDENAARDE
email : info@pm-architecten.be

Alle afmetingen zijn door de aannemer te controleren op de werf voor de uitvoering. Ingenieursplannen hebben steeds voorrang wat betreft dimensies, wapeningen....van alle structurele elementen. Bij niet contoramiteit met de architectuurplannen dient het architectenbureau steeds op de hoogte gebracht.

VERGUNNINGSAANVRAAG LOUISE DERACHESTRAAT

plan : BA_A_I_N_0_19047

Deze plannenset is opgesteld voor vergunningsaanvraag en is niet als uitvoeringsplan of as-built te gebruiken.

DATUM

12/10/2025

LOUISE DERACHESTRAAT 8

9041 GENT

GENT 17de AFD 11738

OPDRACHTGEVER : SCHEIPERS-PLAS - LOUISE DERACHESTRAAT 8 9041 GENT