PM-ARCHITECTEN BV
POLITIEKEGEVANGENENSTRAAT 24/0001
BTW BE 0467.114.089 RPR OUDENAARDE

9600 RONSE
email: info@pm-architecten.be

Alle afmetingen zijn door de aannemer te controleren op de werf voor de uitvoering.Ingenieursplannen hebben steeds voorrang wat betreft dimensies, wapeningen,...van alle structurele elementen. Bij niet conformiteit met de architectuurplannen dient het architectenbureau steeds op de hoogte gebracht.

VERGUNNINGSAANVRAAG WIJZIGING VERBOUWING TOT HOTEL VAN 8 NAAR 10 UNITS

plan : BA_A_S_B_BB_21037 A3P

KEIZER KARELSTRAAT 154 en 154 A000
9000 GENT
AFD 4, SECTIE D, NR 1341h2
OPDRACHTGEVER : SHAPE NV - Kleine Vismarkt 2/101 , 9000 GENT - tel: 09/230 43 10

Deze plannenset is opgesteld voor vergunningsaanvraag en is niet als uitvoeringsplan of as-built te gebruiken.

DATUM
30/10/2025

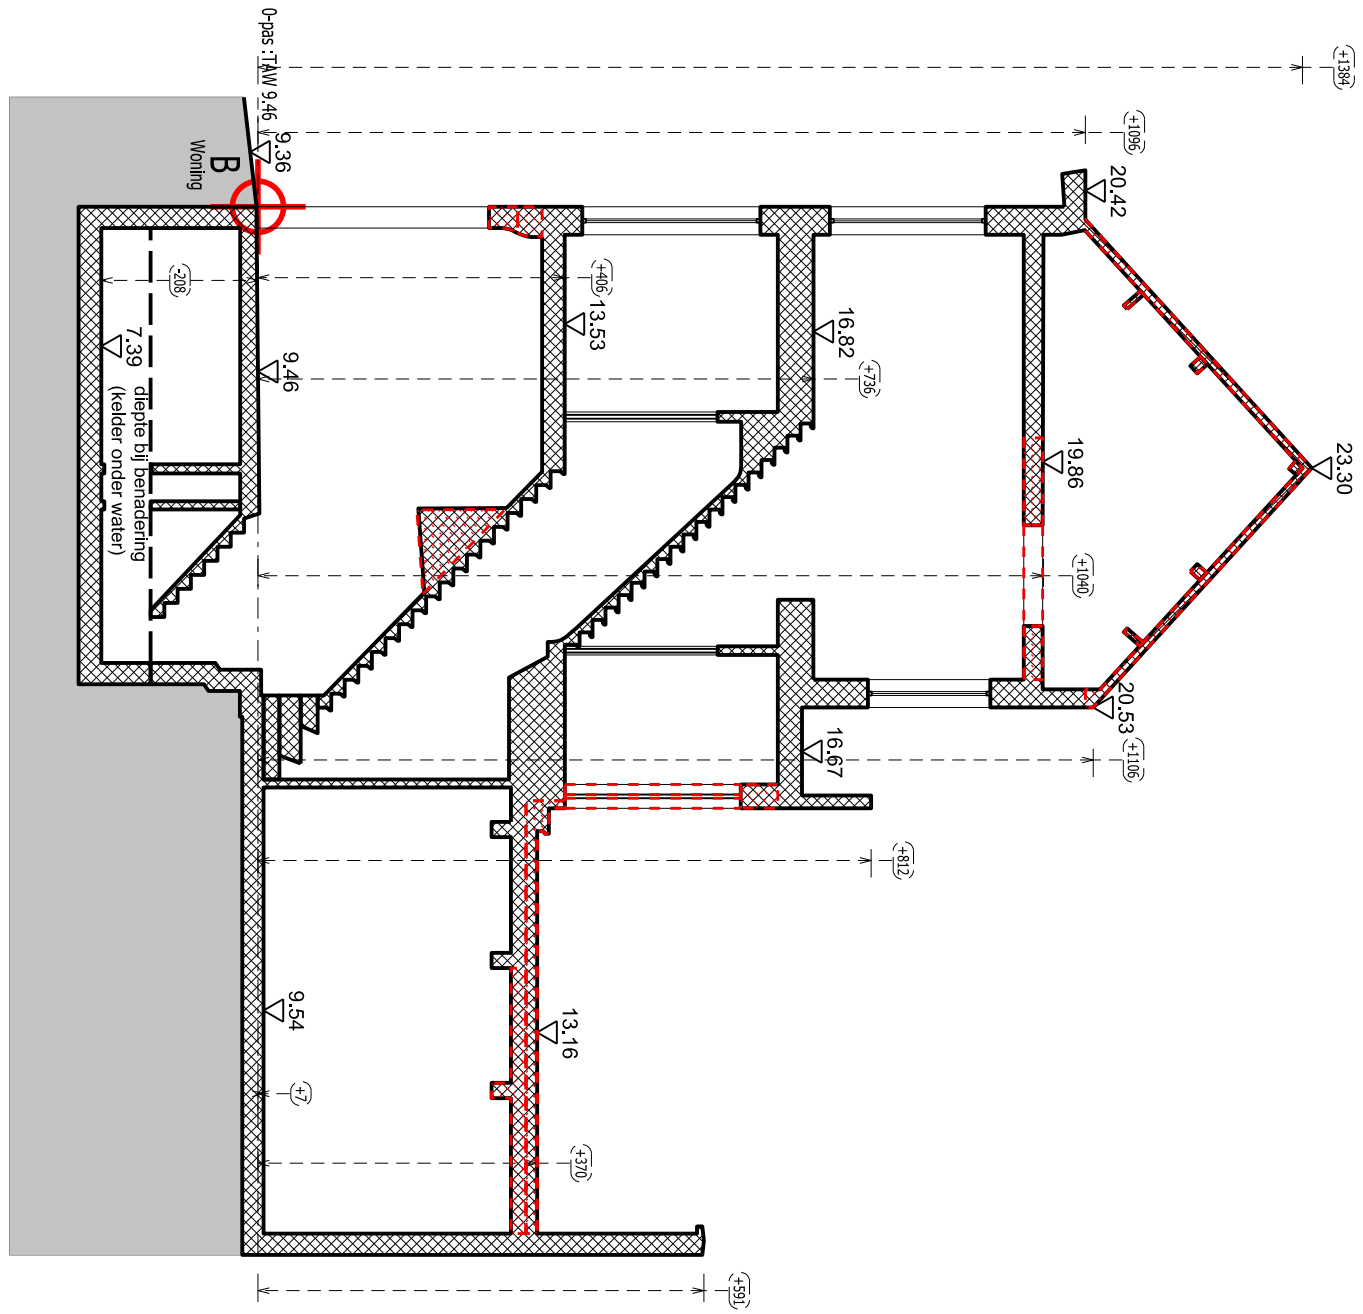

BT:SNEDE BB' (B)

Schaal : 1/100

0 100 200 300 400 500 cm
bemating in cm

DE VERGUNDE EENGEZINSWONING (OMV 2022116446) WERD REEDS KADASTRAAL AFGESPLITST EN MAAKT GEEN DEEL MEER UIT VAN HET PROJECT VAN DE HUIDIGE AANVRAAG