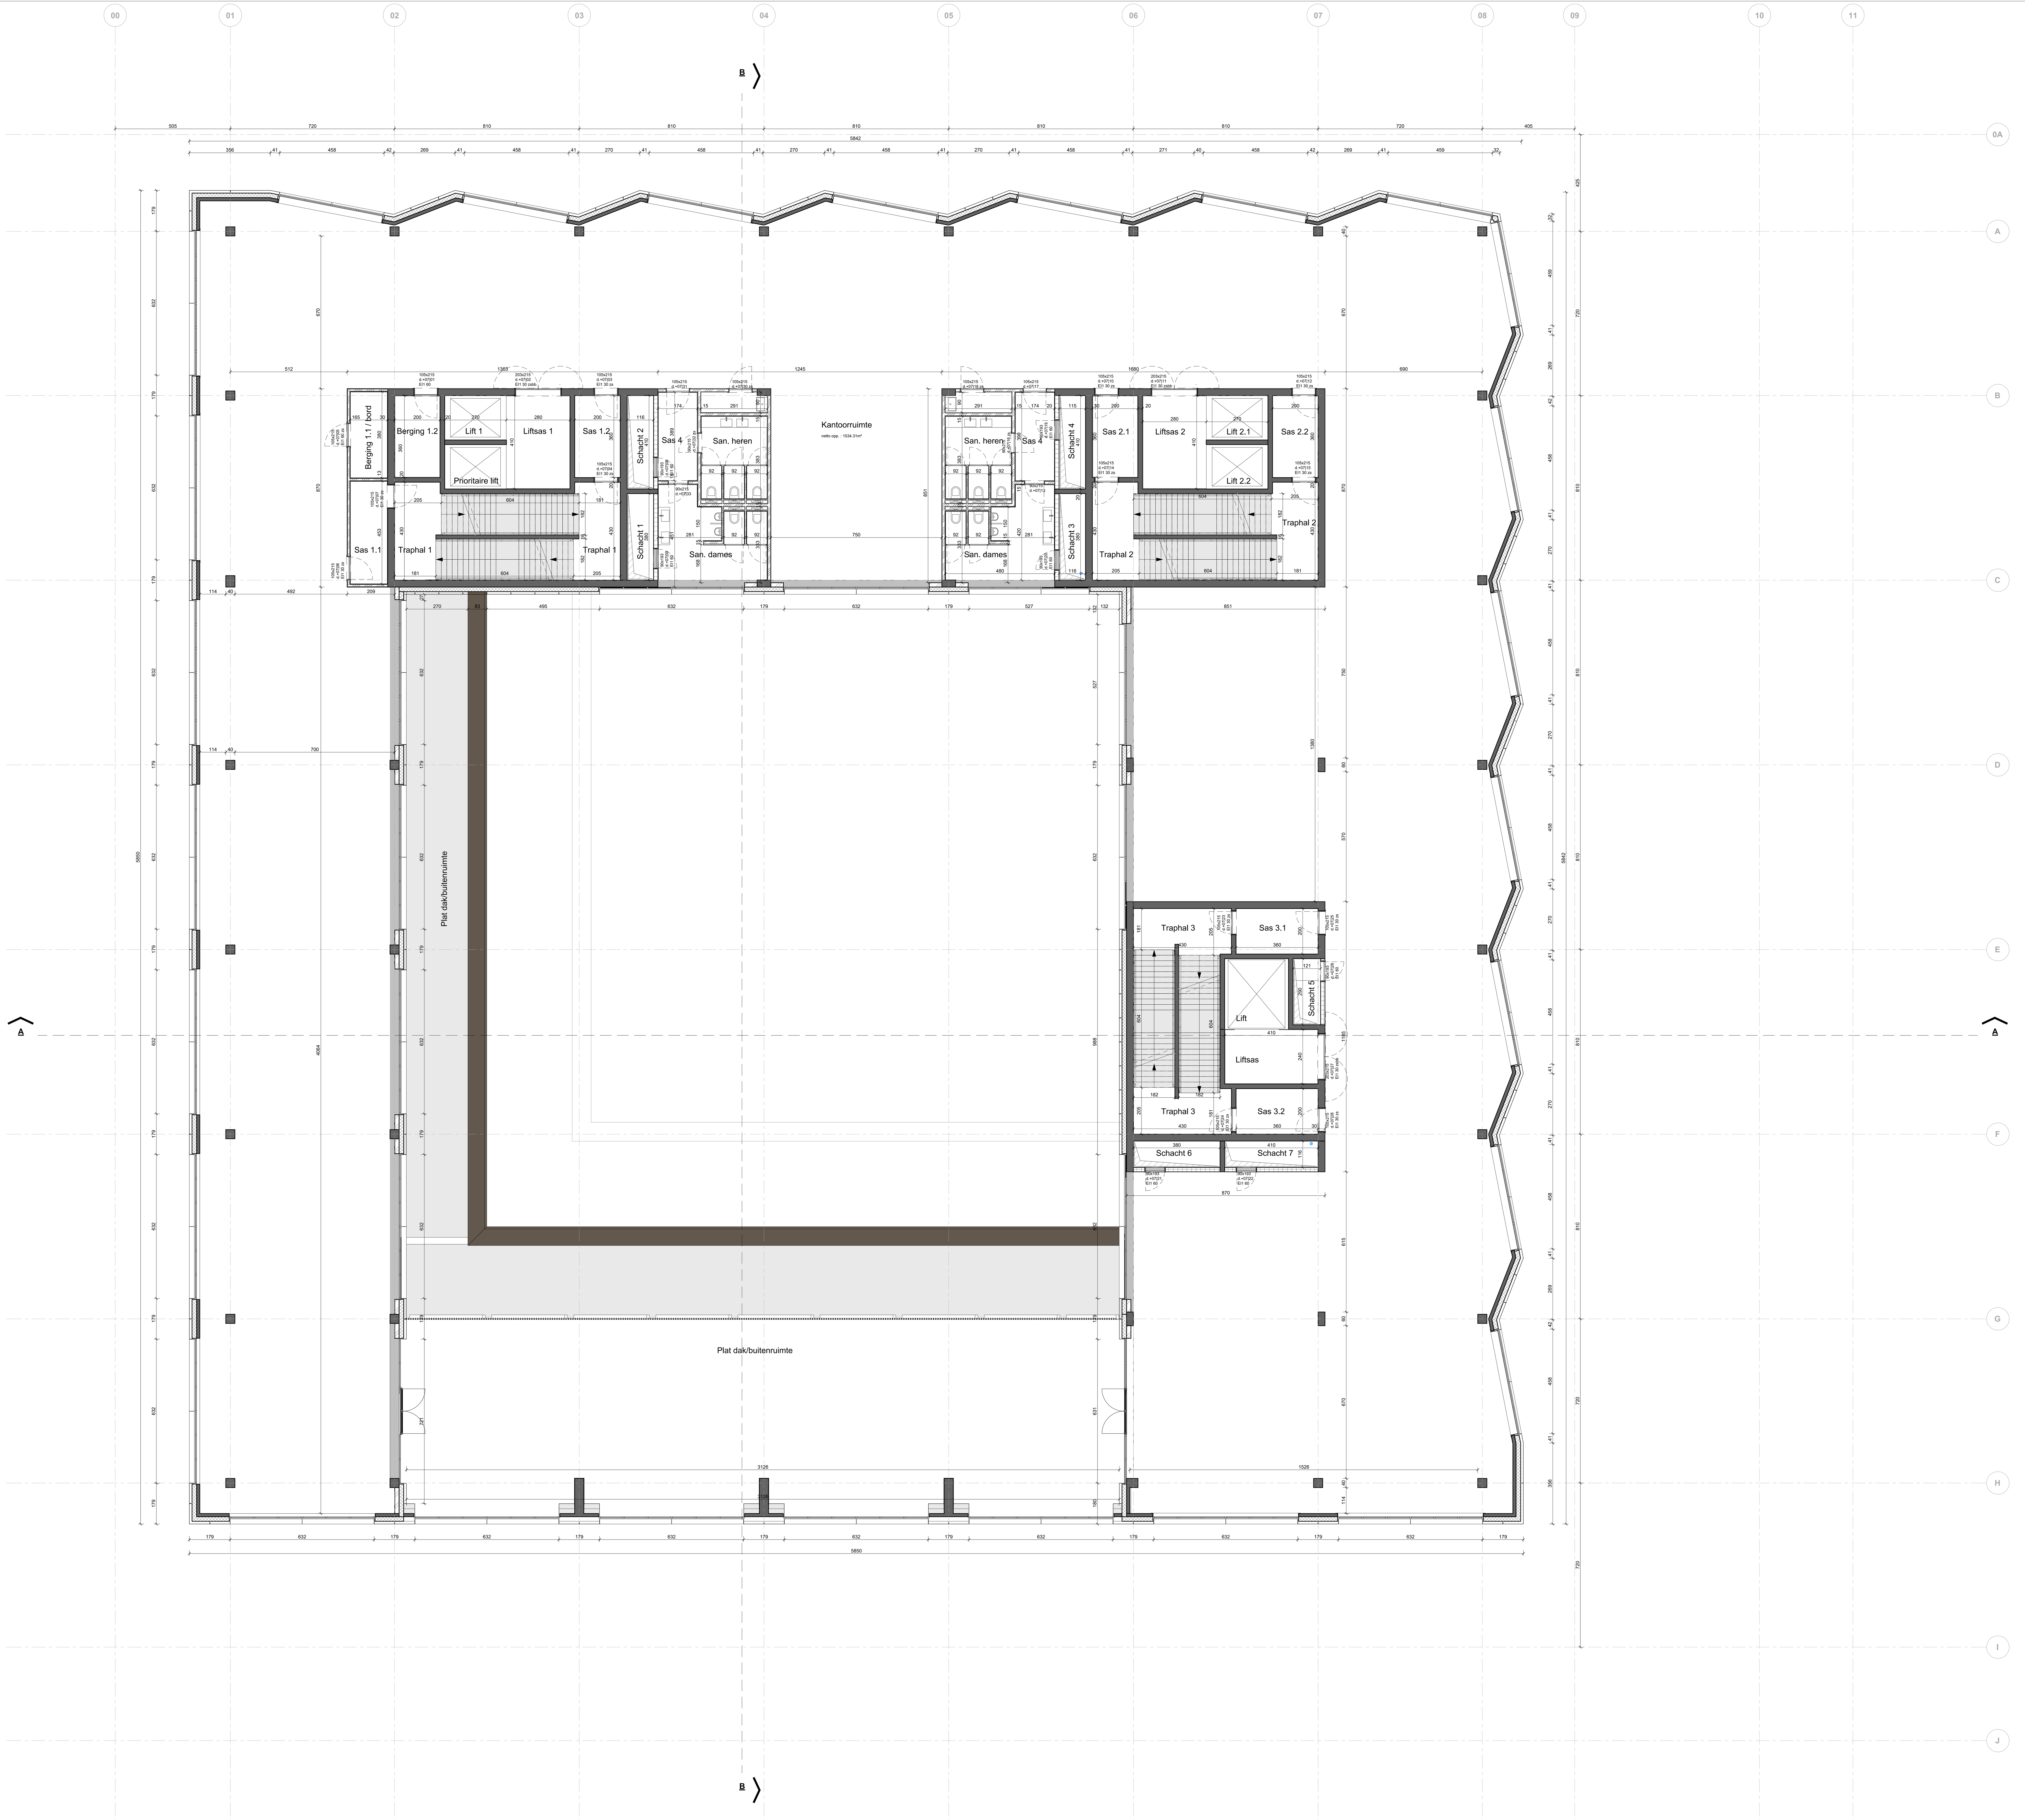

Wijzigingen t.o.v. vergunde dossier:

- Totale oppervlakte, omvang en omtrek = zo een 100m² kleiner.
- Oriëntatie en opvatting van de kernen en van de liften.
- 5 liften ipv 4.
- Typologie van de binnengevel van de patio wordt aangpast. In plaats van een gordijngevel werkt met het cassettesysteem en buitenschrijnwerk cfr de buitengevel.
- Binnengevels opgeschoven tot op de grid. één gang aan de zuidkant wordt integraal gesupprimeerd. De buitengevel ter hoogte van de gesupprimeerde gang wordt nog steeds gebouwd.

www.B2Ai.com

Rue J. Jordaensstraat 18a, B-1000 Brussel-Bruxelles | T +32 2 641 88 00 | E info@B2Ai.com
Bellevue 5, B-9050 Ledeberg (Gent) | T +32 9 210 17 10
Westwing Park, Kwadestraat 149A/0.1, B-8800 Roeselare | T +32 51 21 11 05
BURO II & ARCHI+I SCRL | Maatschappelijke zetel Brussel | BE 0834.075.680 | RPR Brussel

In samenwerking met SVR architects - Volhardingstraat 26 - 2020 Antwerpen

SVR-ARCHITECTS

Ontwerp | Projet

IPES | Ouverture

Bouwplaats | Chantier
Kortrijkse Steenweg nrs. 1061-1063-1067-1069-1071-1079-1081
9051 Gent / Sint-Denijs-Westrem - België
Afdeling 25, sectie B, nrs.323e2-320b5-319p-320c5-320t4-320m4-320v4-320e5-320h4-319r-320z4

Opdrachtgever | Maitre d'ouvrage
Ouverture Invest BV
Kortrijkse steenweg 1097 / D
9051 Gent / Sint-Denijs-Westrem - België

3 - Permit
AR - Architect
000 - Architecture Ouverture

P
+07

OA | AC JVDV	**PA | AP** BGZ	**DOSSIER** **15-127**	**P**
Schaal | Échelle 1/100 (0 1 2 3 4 m)		**PLAN NUMBER**	**3_AR_000_XX_FP_070**

Index	Datum | Date	Wijzigingen | Modifications	Tekenaar | Dessinateur
0	17.03.2021		Author
a	16.12.2022	dossier afwerkingen	sst
b	30.09.2023	Regularisatie	jdcr/bgz
c	10.04.2024		
d	08.07.2025	As-built	
e	22.08.2025	update sanitairen kantoren	

Niveau +07

Goedgekeurd en voor akkoord ondertekend / Approuvé et signé pour accord :

Opdrachtgever | Maître d'ouvrage — Aannemer | Entrepreneur — Architect | Architecte

10/09/2025 15:17:49

The receipt of these documents implies the acceptance and acknowledgment of the copyrights of BURO II & ARCHI + I scrl, which relate both to the moral rights (right of publicity, right of paternity, right of respect and integrity) as at the patrimonial rights (reproduction, communication rights, resale rights). This implies that in any case the name and credentials of BURO II & ARCHI + I must be mentioned explicitly on the plans, of which the use is authorized. The recipient will not distribute these documents to third parties and will use the plans exclusively for this purposes. For each full or partial use of the documents for other purposes, a written agreement of BURO II & ARCHI + I is needed.